

Karta

Arkiv n:r D19

Arkiv
n:r

öfver Tomte N^o 3

0188-

~~4~~
1915

inom kvarteret Ödlan.


Norrzelje.

Upprättad den 16/8 1915 af

August Lilje

Stadsingenjör.

Tomtens hela areal är 1574,30 kvm.
Däraf förgård 282,80 " .

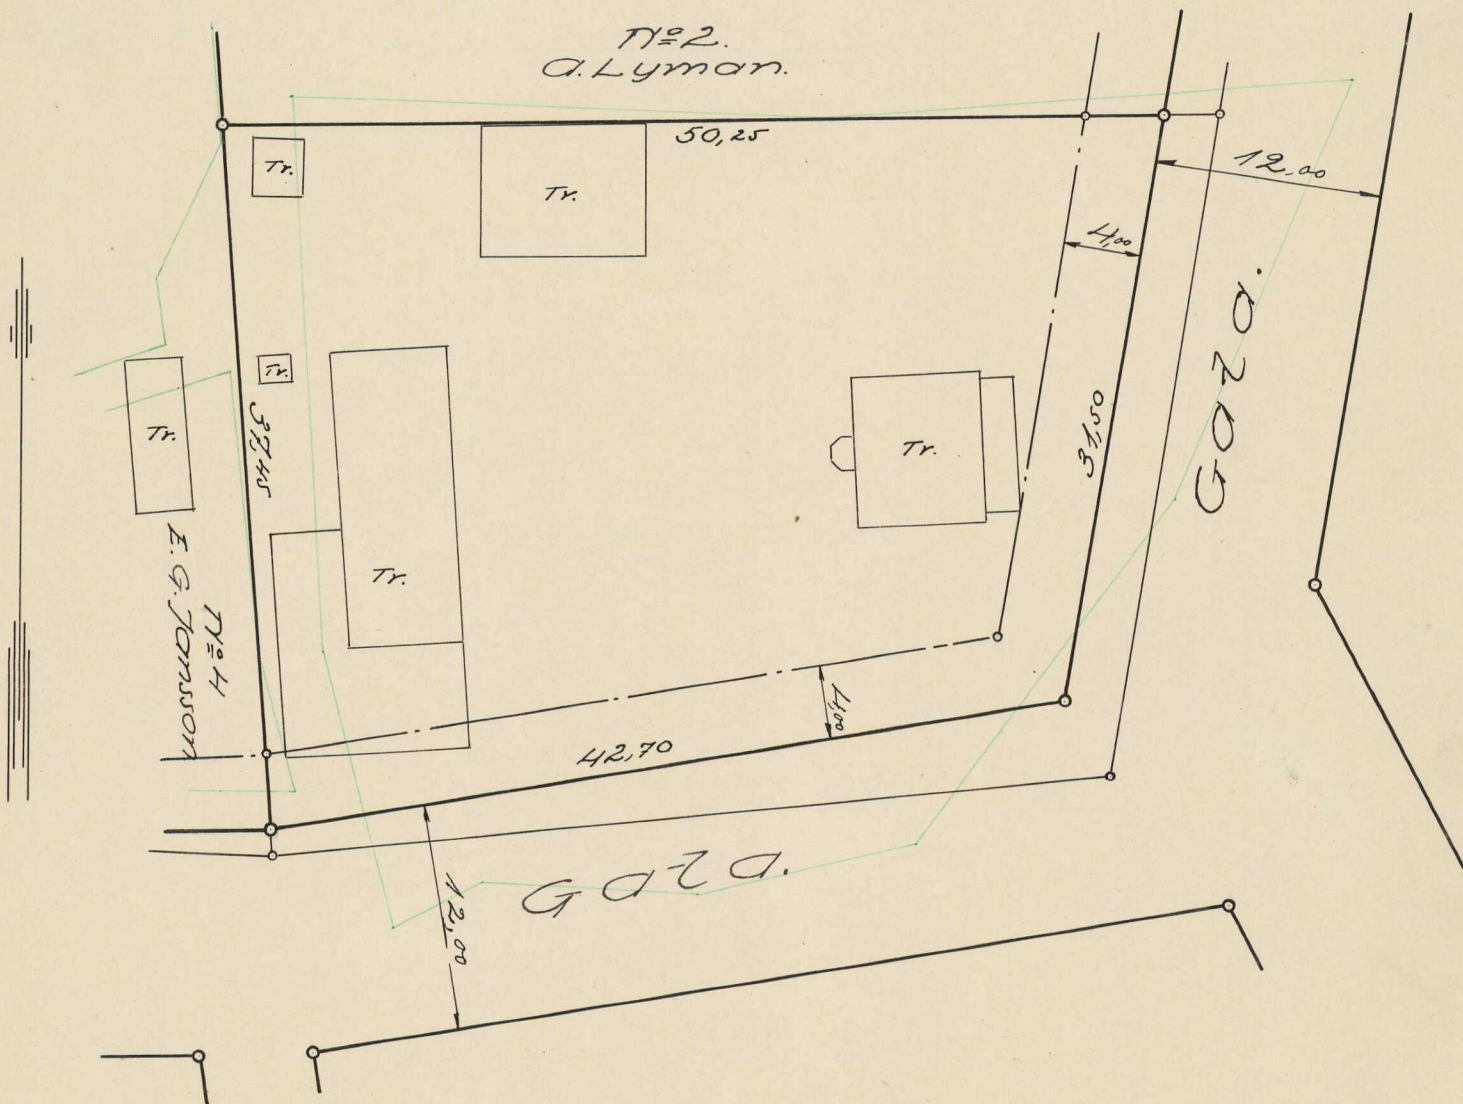

SKALA 1:400.
10 5 0 10 20 30 40 meter.

0188-D19



PS01



2458587

Aktnr

0188-D19

Dnr

HANDLINGAR

angående mätning av

tomten nr kvarteret

i

Norrtälje stad

upprättade år 19

av

.....
Förrättningsman för tomtmätning

Akten består av 2 skrivna sidor jämte 1 karta

Måttöref:

År 1915 den 16 augusti följ-


Norra: mot Fmt U: 2 Fjortio (50) meter och Fyrtiofem (25) centimeter.

Östra: mot Gata Fjortio (31) meter och Fjortio (50) centimeter.

Södra: mot Gata Fyrtiofem (42) meter och Sjuttio (70) centimeter.

Västra: mot Fmt U: 4 Fjortiosju (37) meter och Fyrtiofem (45) centimeter.

Orealeu inom dessa delar uppsatta och gorskända gränser utgör ett Fyrtiofemhundra sjuttiofyra (1574) och ~~fyra~~ kvadrater och Fjortio (30) kvadratdecimeter.

Redogörelse:
Stadsingenjör.