

434728


NORRTÄLJE KOMMUN
Stadsarkitektkontoret

2003-04-23

Diariet


01/45

Diariplan

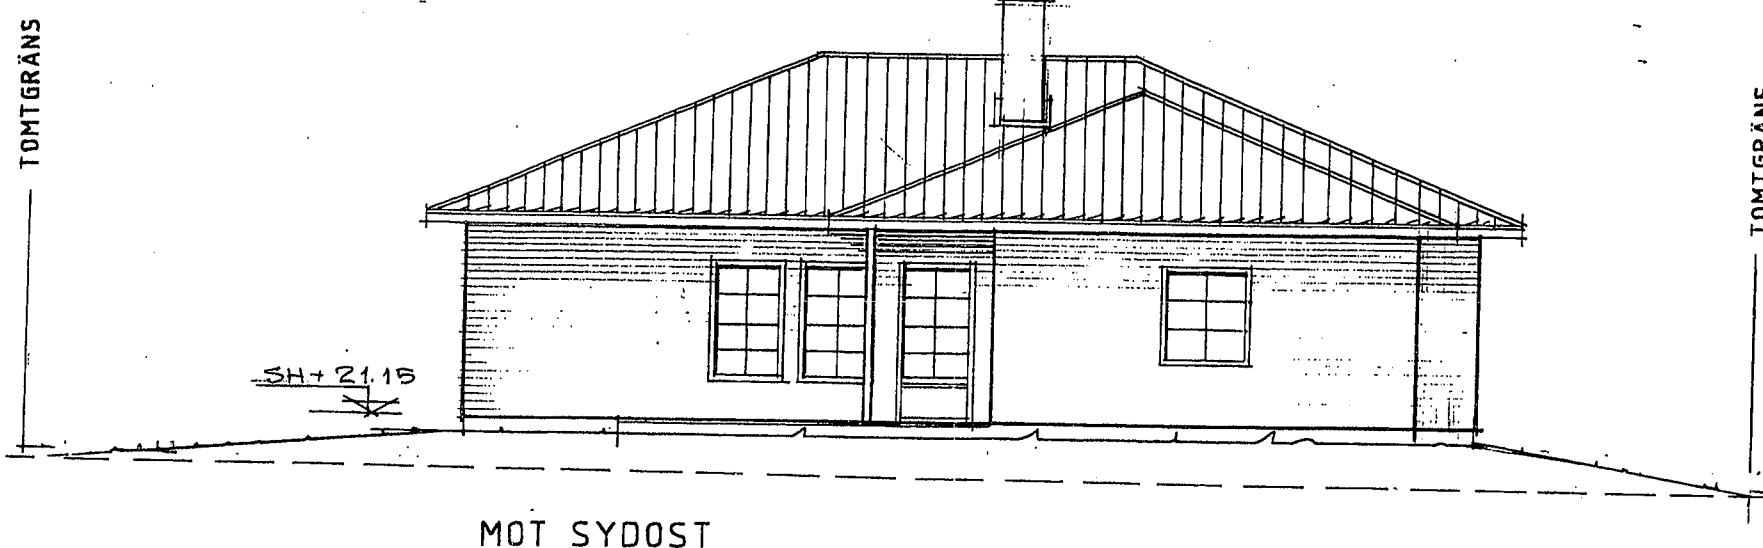

MOT SYDOST

Bygglov beviljat 2001-01-19 C59
Denna relationsritning
godkänd 2003-06-11

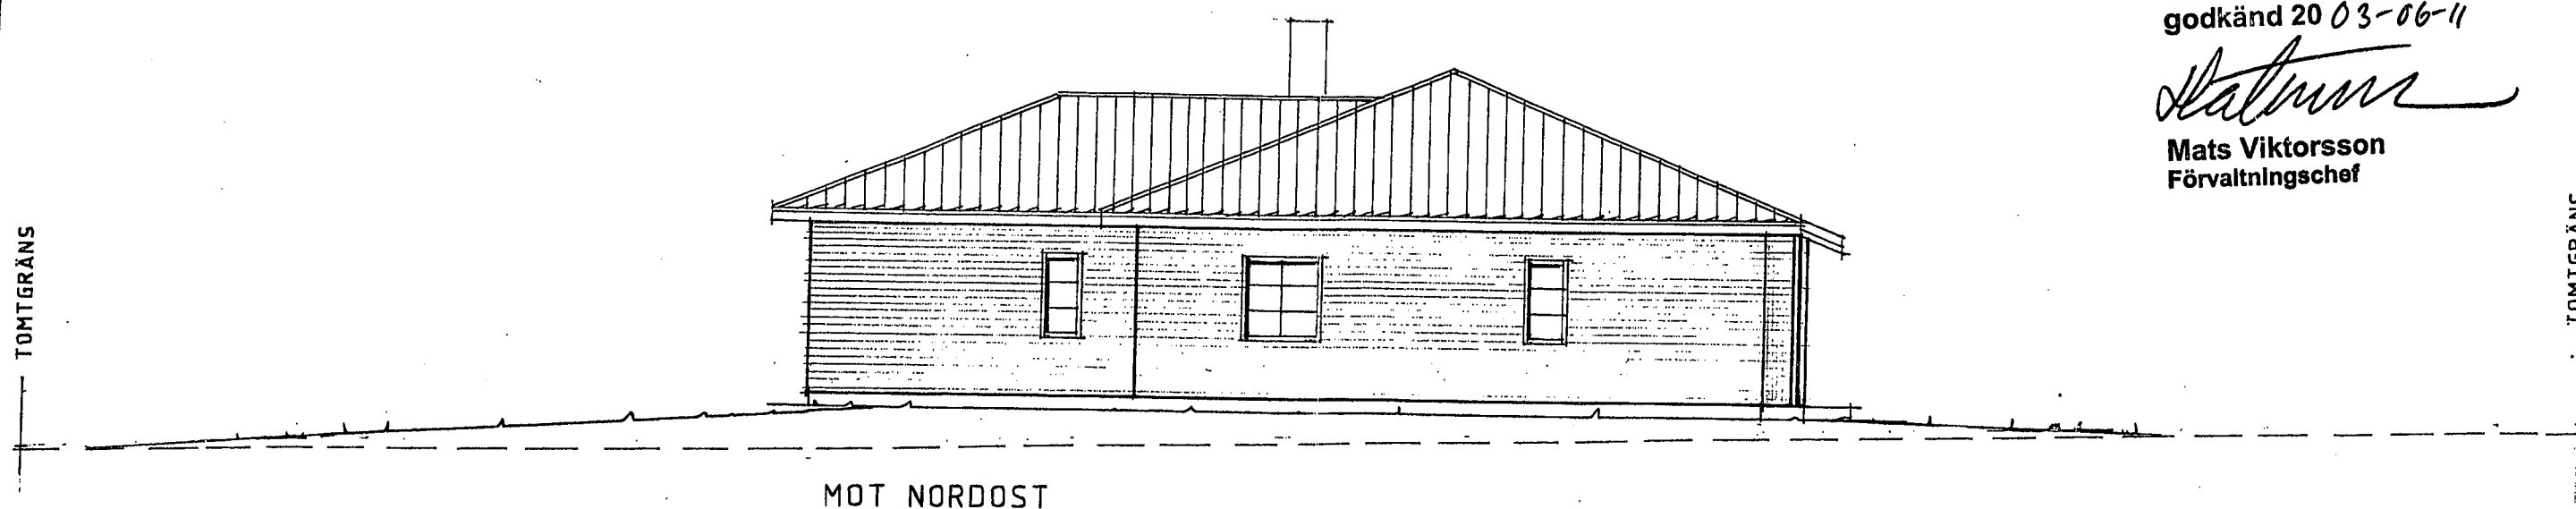Mats Viktorsson
Förvaltningschef

MOT NORDOST

BEF. MARK

BLIV. MARK

BL 01-02-23 ENL. TILLVERKNINGSORDER

BL 01-01-22 SKORTSTEN.

BL 01-01-10 SOCKELHÖJD

BL 00-12-07 TOMTGRÄSER

REV. SIGN. DATUM REVIDERINGEN AVSER

FALUHUS

BOX 803, 781 28 BORLÄNGE 0243-815 00

NYBYGGNAD AV BOSTADSHUS
SKONAREN 2 NORRTÄLJE KOMMUN
LORENTZ & CHRISTEL JOHANSSON
PORT ARTHURGATAN 8
761 32 NORRTÄLJE

AVTAL NR 015-029 RAN

RITN. NR A3

HUSTYP

SKALA 1:100

DATUM 00-11-23

RITAT AV RENG: ISS

DENNA RITNING FÅR EJ ANVÄNDAS UTAN VÅRT
TILLSTÅND. ÖVERTRÄDELSE BEVÄRAS ENLIGT LAG