


434729


NORRTÄLJE KOMMUN Stadsarkitektkontoret	
2003-04-23	
Diarient 01/45	Diarieplan

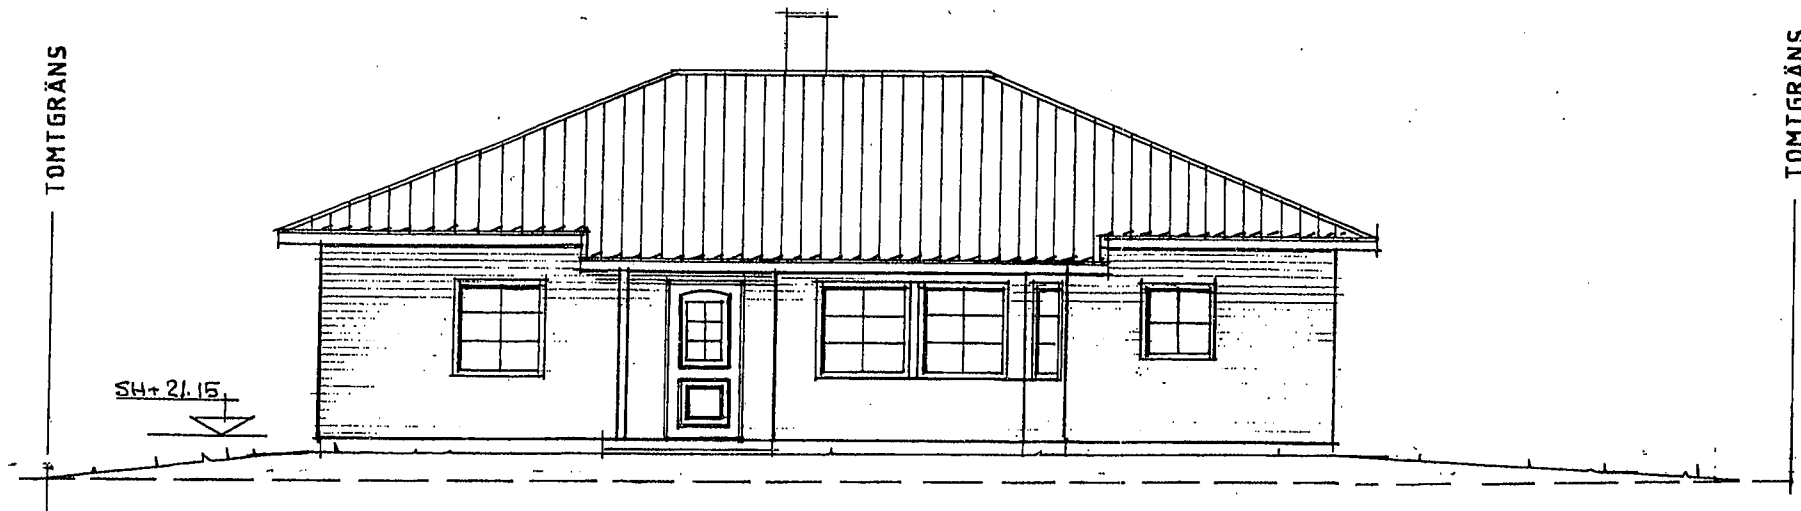

MOT NORDVÄST

Bygglov beviljat 2001-01-19 C59
Denna relationsritning
godkänd 2003-06-11

Mats Viktorsson
Mats Viktorsson
Förvaltningschef

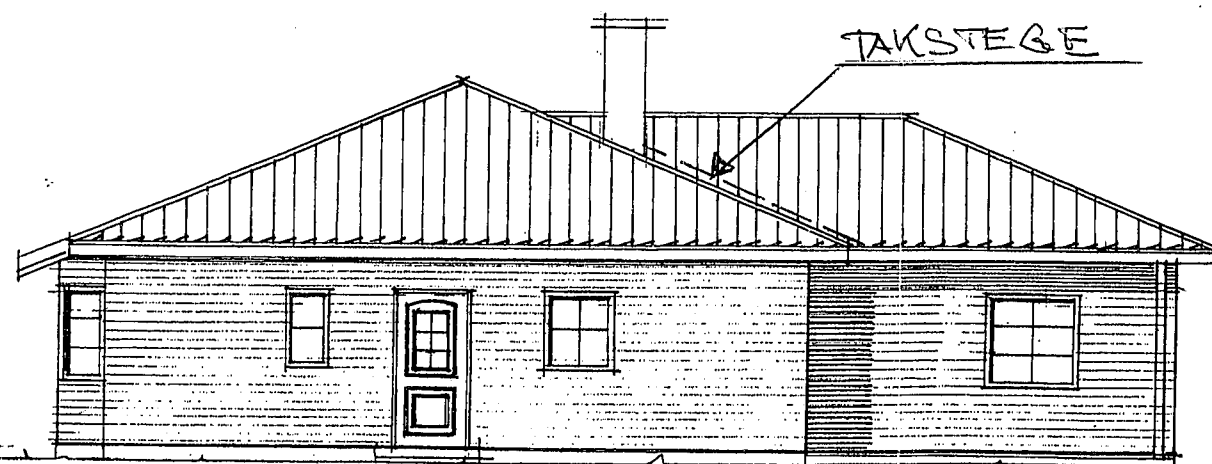

MOT SYDVÄST

TOMTGRÄNS

BEF MARK

BLIV. MARK

BL 01-02-23 ENL. TILLVERKNINGSORDER
BL 01-01-22 SKORSTEN. FÖNSTER. YD
BL 01-01-10 SOCKELHÖJD
BL 00-12-07 TOMTGRÄNSER

Relationsritningar 2003-03-11

DENNA RITNING FÅR EJ ANVÄNDAS UTAN VÅRT
TILLSTÅND. ÖVERTRÄDELSE BEVIRAS ENLIGT LAG

REV.	SIGN.	DATUM	REVIDERINGEN AVSER
FALUHUS BOX 803, 781 28 BORLÄNGE 0243-815 00 NYBYGGNAD AV BOSTADSHUS SKONAREN 2 NORRTÄLJE KOMMUN LORENTZ & CHRISTEL JOHANSSON PORT ARTHURGATAN 8 761 32 NORRTÄLJE			
AVTAL NR 015-029 RAN			RITN. NR A2
HUSTYP			SKALA 1:100
DATUM 00-11-23			RITAT AV BENGT. LISS

