



NORRTÄLJE KOMMUN Stadsarkitektkontoret 2003-04-23	
Diariernr 01/45-	Diarieplan

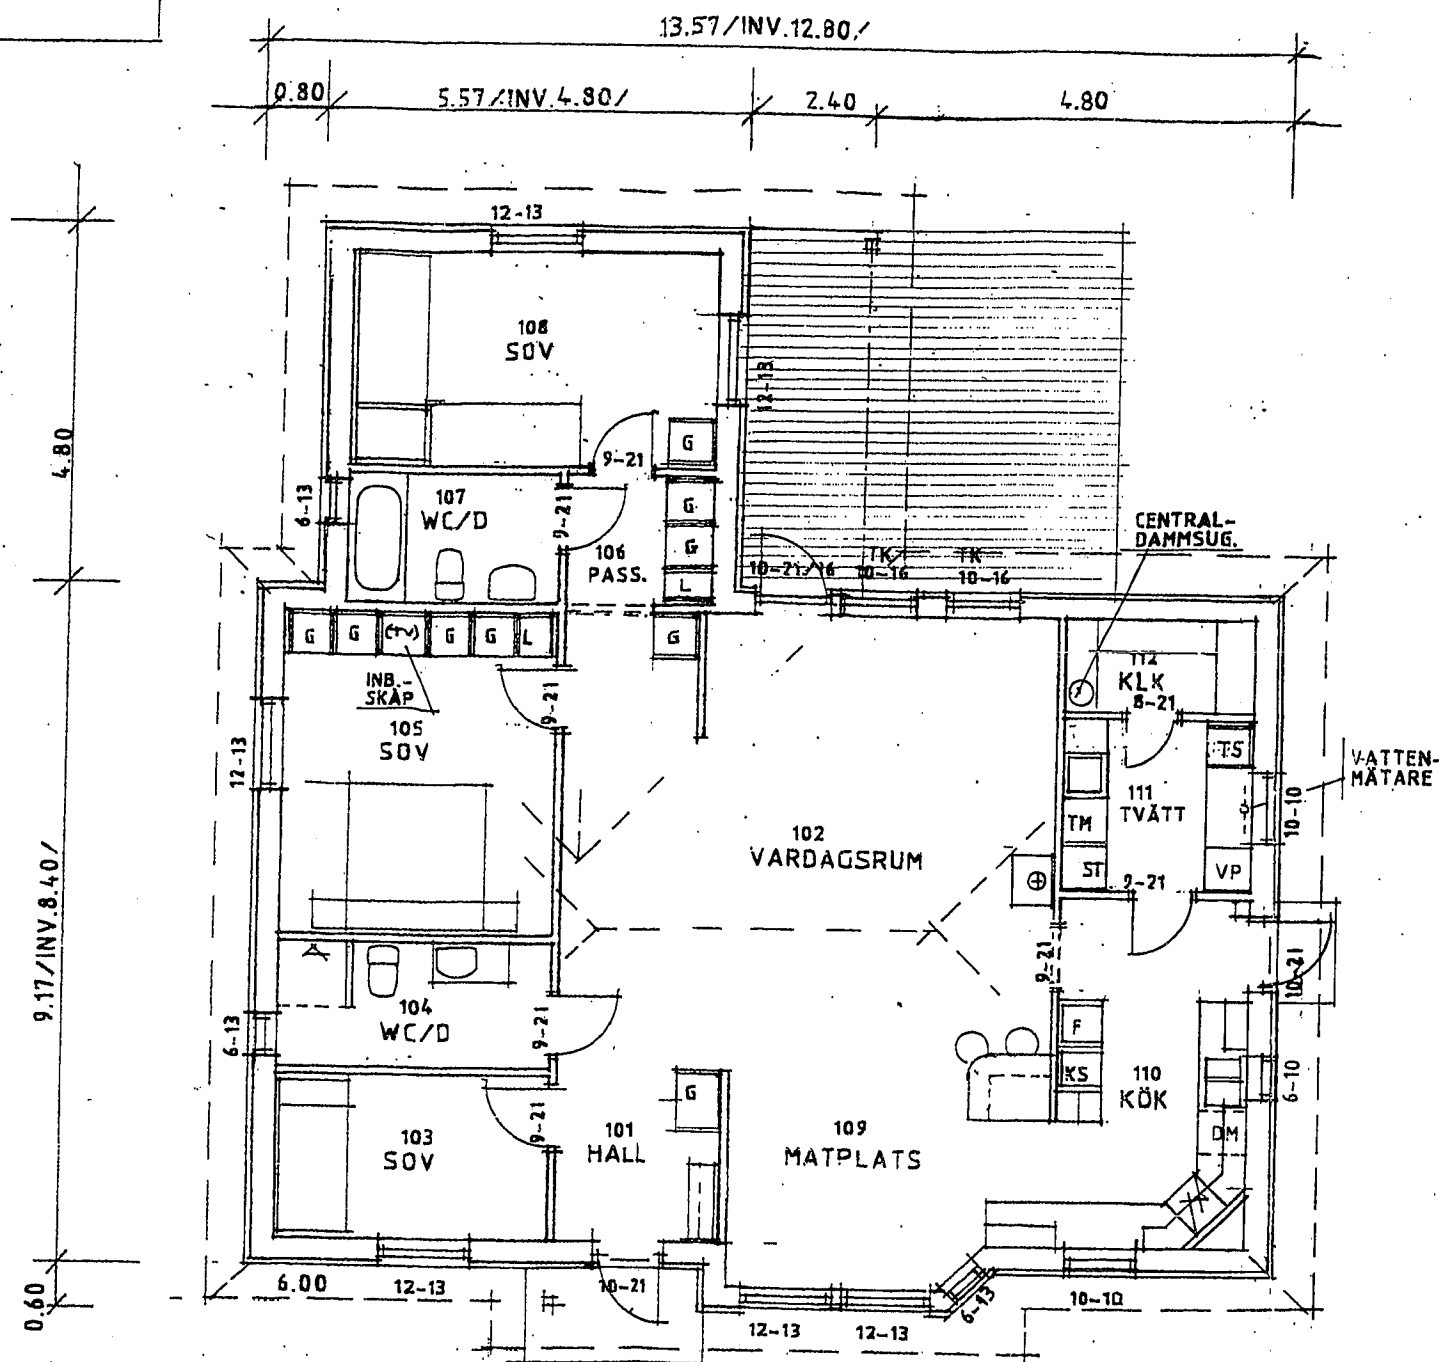

PLAN INV. YTA 132,4m²

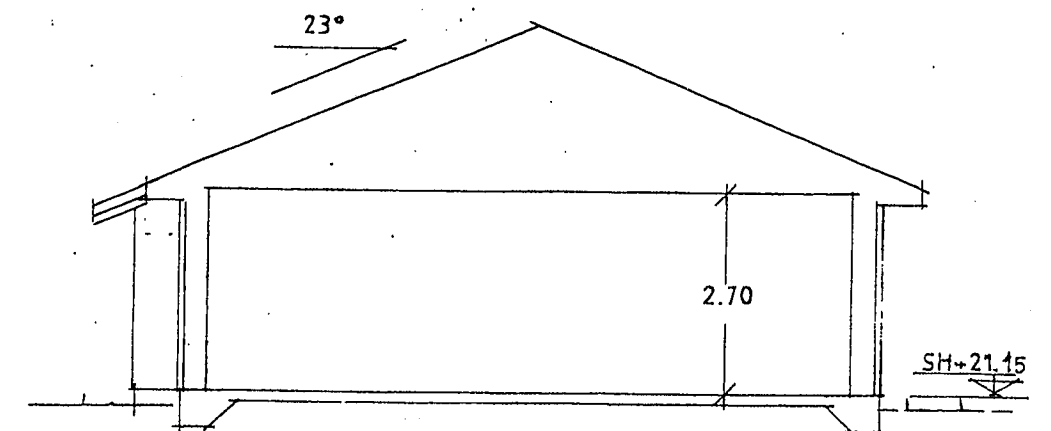

SEKTION

Bygglov beviljat 2001-01-19 C59
Denna relationsritning
godkänd 2003-06-11

Mats Viktorsson
Förvaltningschef

BL 01-02-27 VATTENMÄTARE FLYTTAD
BL 01-02-23 ENL. TILLVERKNINGSORDER
dL 01-01-22 ÄNDRINGAR RÖR RUM 101-105 107. 108 111
BL 01-01-10 SÄCKELHÖJD
BL 01-01-02 Huset förlängd 0,2m *Ref. 101*

DENNA RITNING FÅR EJ ANVÄNDAS UTAN VÅRT
TILLSTÅND. ÖVERTRÄDELSER BEVÄRAS ENLIGT LAG

REV.	SIGN.	DATUM	REVIDERINGEN AVSER	AVTAL NR 015-029 RAN
FALUHUS BOX 803, 781 28 BORLÄNGE 0243-815 00				RITN. NR A1
				HUSTYP /
NYBYGGNAD AV BOSTADSHUS SKONAREN 2 NORRTÄLJE KOMMUN LORENTZ & CHRISTEL JOHANSSON PORT ARTHURGATAN 8 761 32 NORRTÄLJE				SKALA 1:100
				DATUM 2000-11-23
				RITAT AV BENGT LISS

