


NORRTÄLJE KOMMUN
Stadsarkitektkontoret

2003-04-23


Diarie nr

01/45


Diarieplan

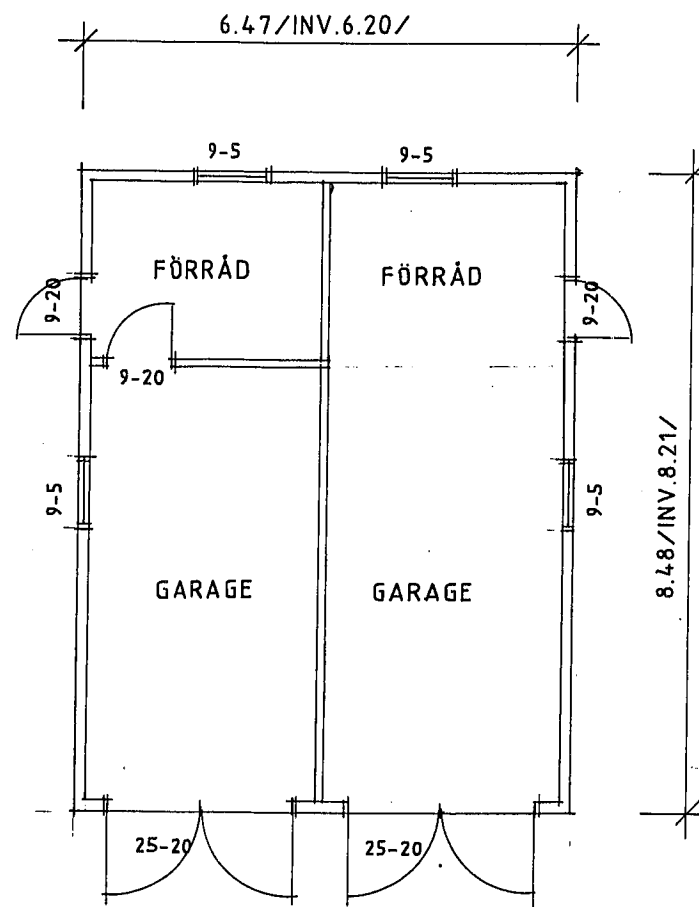


PLAN

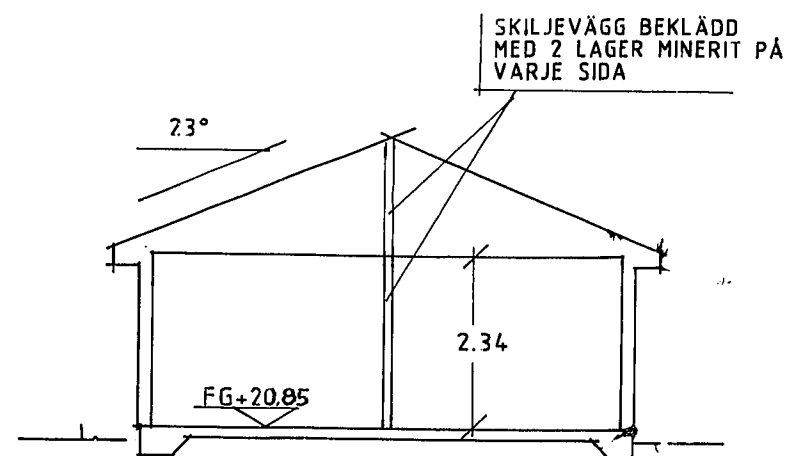

SEKTION

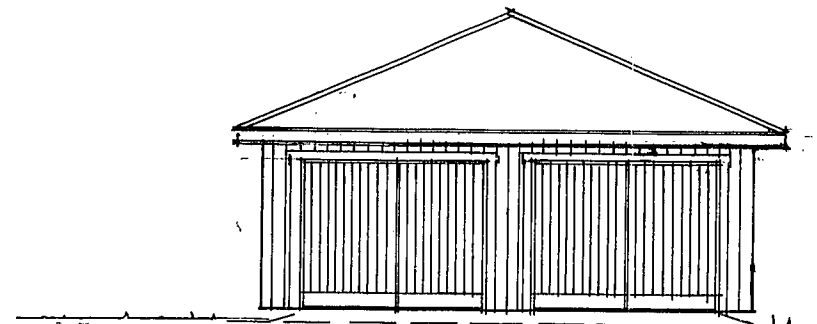

MOT NORDVÄST

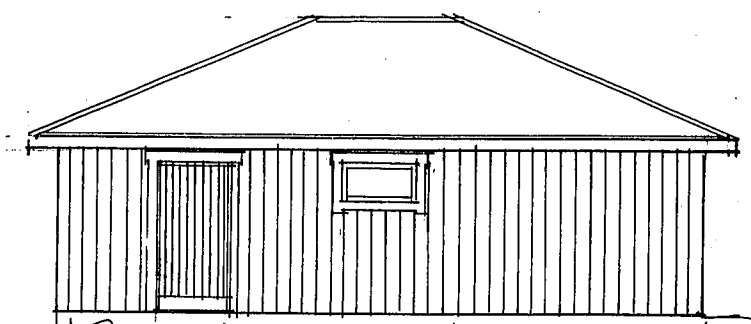


MOT NORDÖST


Bygglov beviljat 2001-01-19 CS9
Denna relationsritning
godkänd 2003-06-11

Mats Viktorsson

Mats Viktorsson
Förvaltningschef

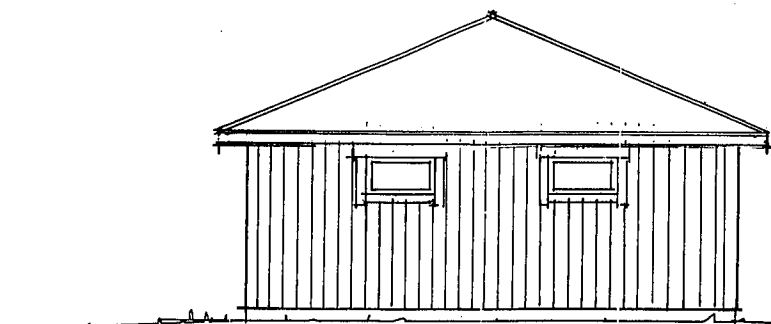

MOT SYDÖST

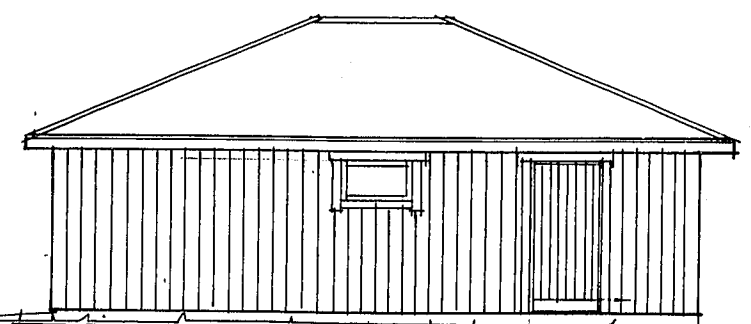

MOT SYDVÄST

BL 03-01-08 SKILJEVÄGG 2 LAGER MINERIT. PÅ VARJE SIDA (RELATION)

BL 01-05-14 INNERVÄGG OCH DÖRR BORT

BL 01-01-10 HÖJD FÄRDIGT GBLV

BL 00-12-07 VALMTAK *Relationsritningar 2003-03-11*

DENNA RITNING FÅR EJ ANVÄNDAS UTAN VÅRT
TILLSTÄND. ÖVERTRÄFFELSE BEVIRAS ENLIGT LAG

REV.	SIGN.	DATUM	REVIDERINGEN AVSER	AVTAL NR
				115-008
				RITN. NR G1
				HUSTYP
				SKALA 1:100
				DATUM 00-11-23
				RITAT AV BENGT LISS

FALUHUS

BOX 803, 781 28 BORLÄNGE 0243-815 00

NYBYGGNAD AV GARAGE/FÖRRÅD
SKONAREN 2 NORRTÄLJE KOMMUN
LORENTZ & CHRISTEL JOHANSSON
KJELL & LOUISE RÖNNBLÖM

