


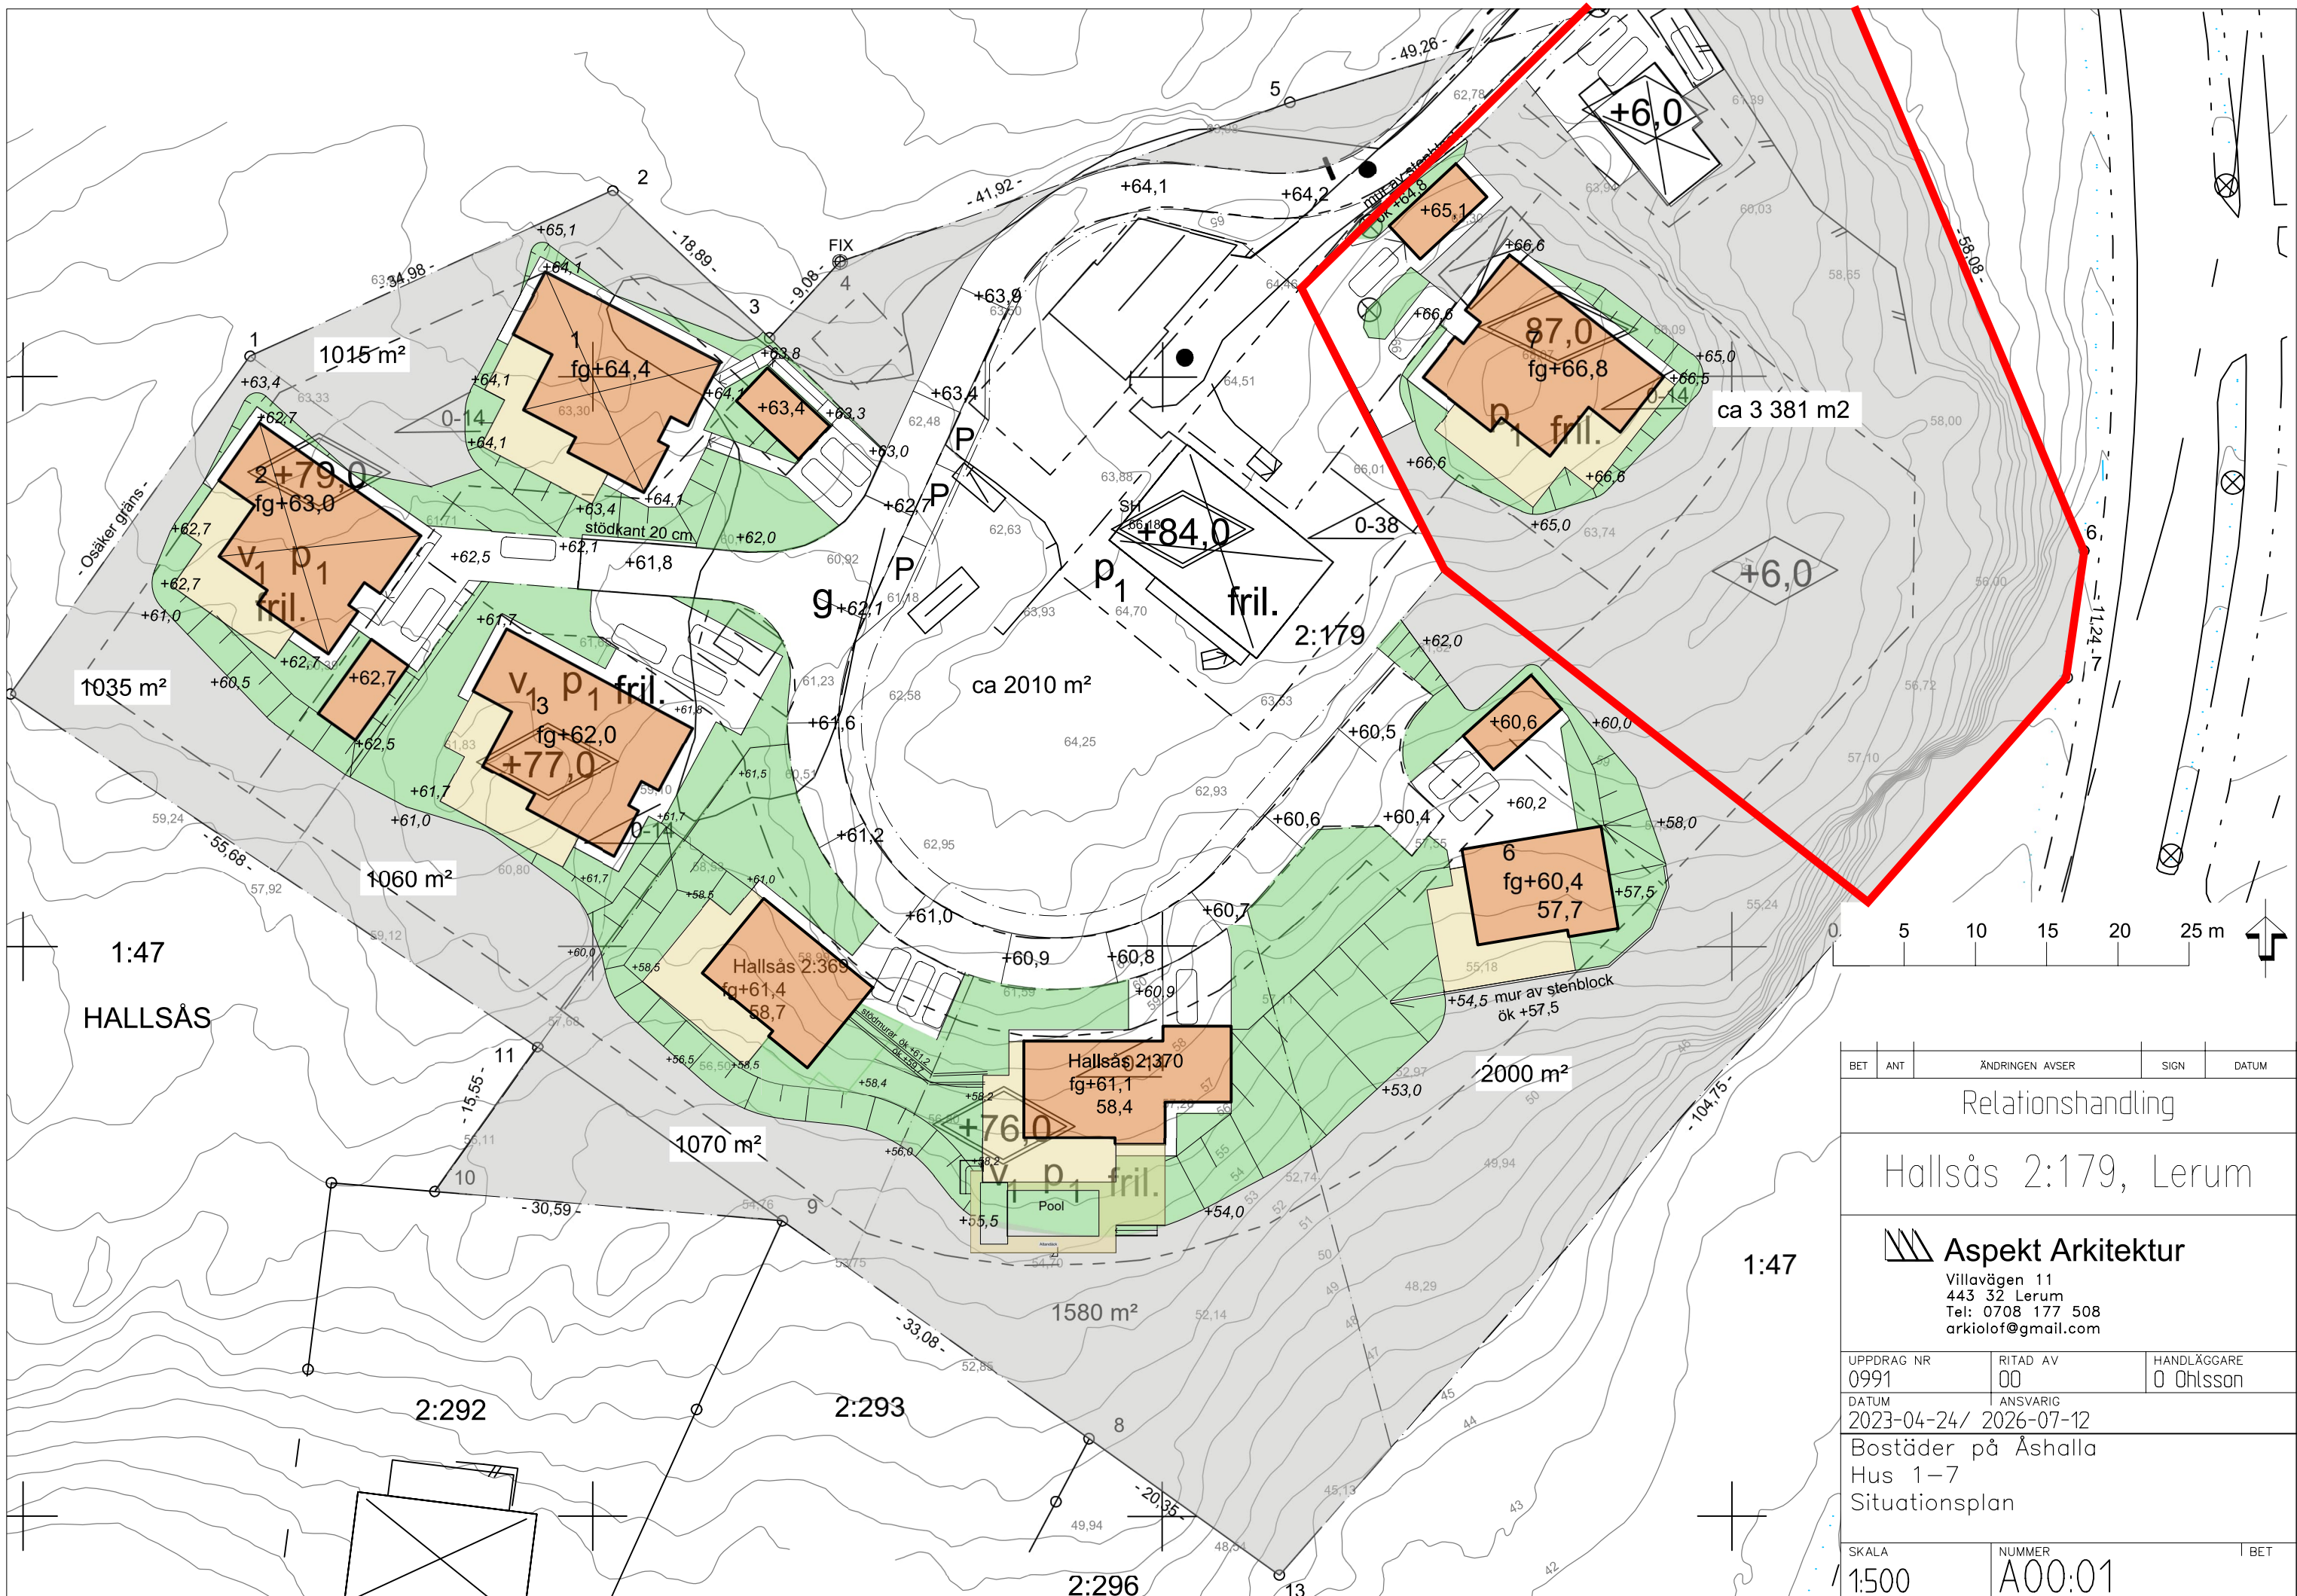

BET	ANT	ÄNDRINGEN AVSER	SIGN	DATUM
Relationshandling				
Hallsås 2:179, Lerum				
Aspekt Arkitektur Villavägen 11 443 32 Lerum Tel: 0708 177 508 arkiolof@gmail.com				
UPPDRAG NR 0991		RITAD AV 00		HANDLÄGGARE O Ohlsson
DATUM 2023-04-24/		ANSVARIG 2026-07-12		
Bostäder på Åshälla Hus 1–7 Situationsplan				
SKALA 1:500		NUMMER A00:01		BET