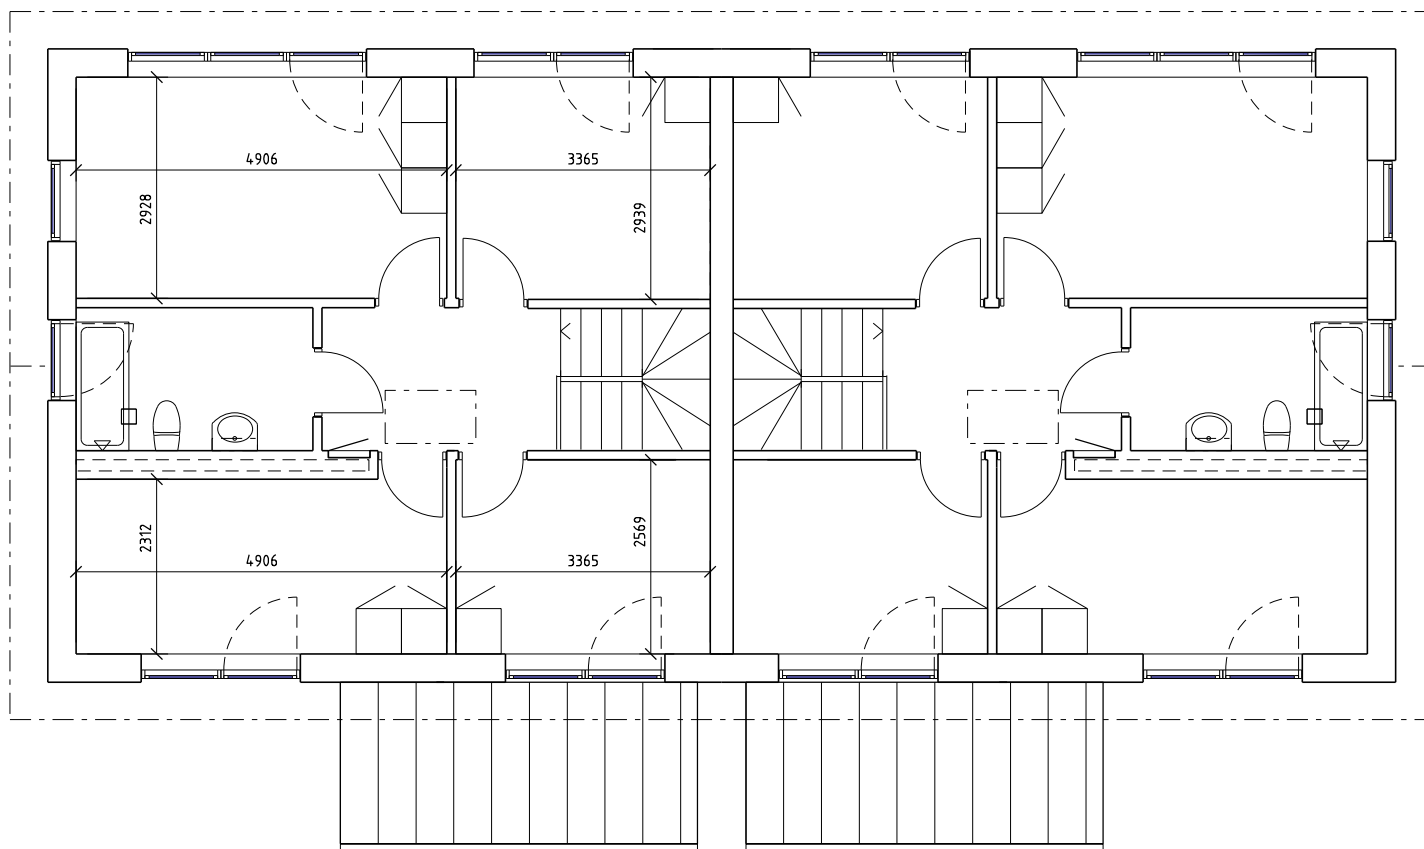
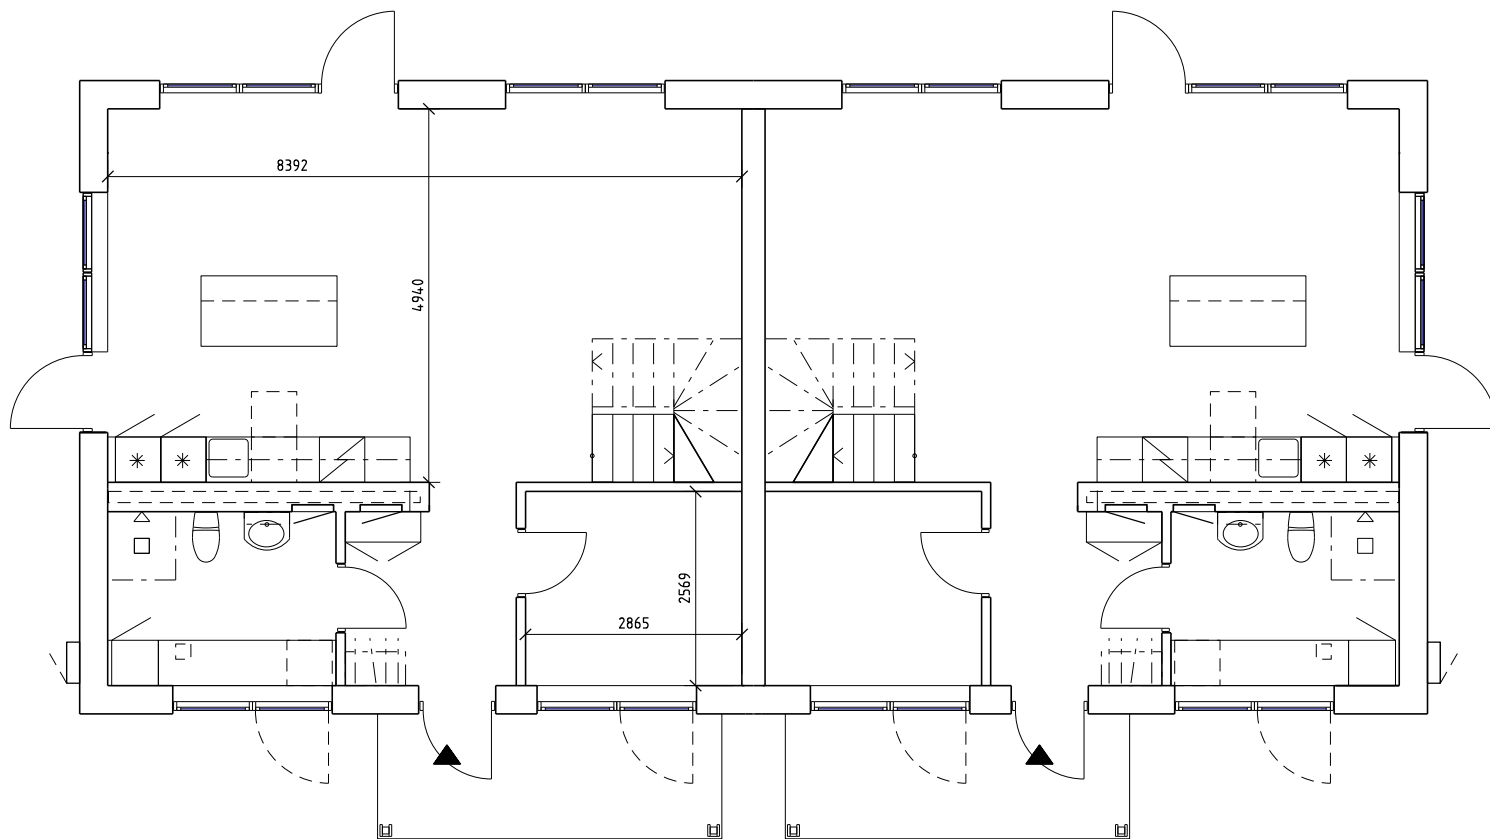


BET	ANT	ÄNDRINGEN AVSER	SIGN	DATUM
UTTRAN				
A		BJÖRKDAHL ENGLUND ARKITEKTER AB	TEL:073 9865199	
RELATIONSHANDLING				
DATUM	2020 01 17	RITAD AV	SB	HANDLAGGARE SB
ANSVARIG	Sofia Björkdahl			
UTTRINGE PARHUS				
PLANER, BYA 149 kvm BTA 298 kvm				
PLANER MED MÅTT				
SKALA	A3 1:100		NUMMER	BET
A3 1:100		A-40-1-10		