
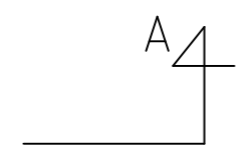
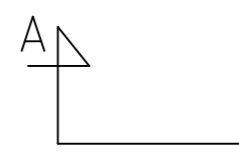
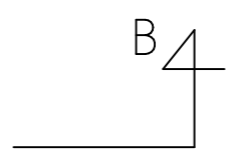
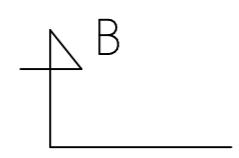
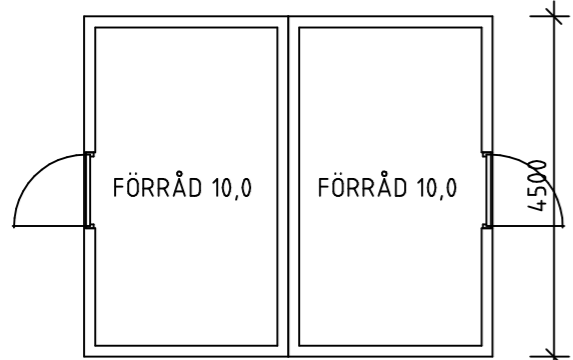
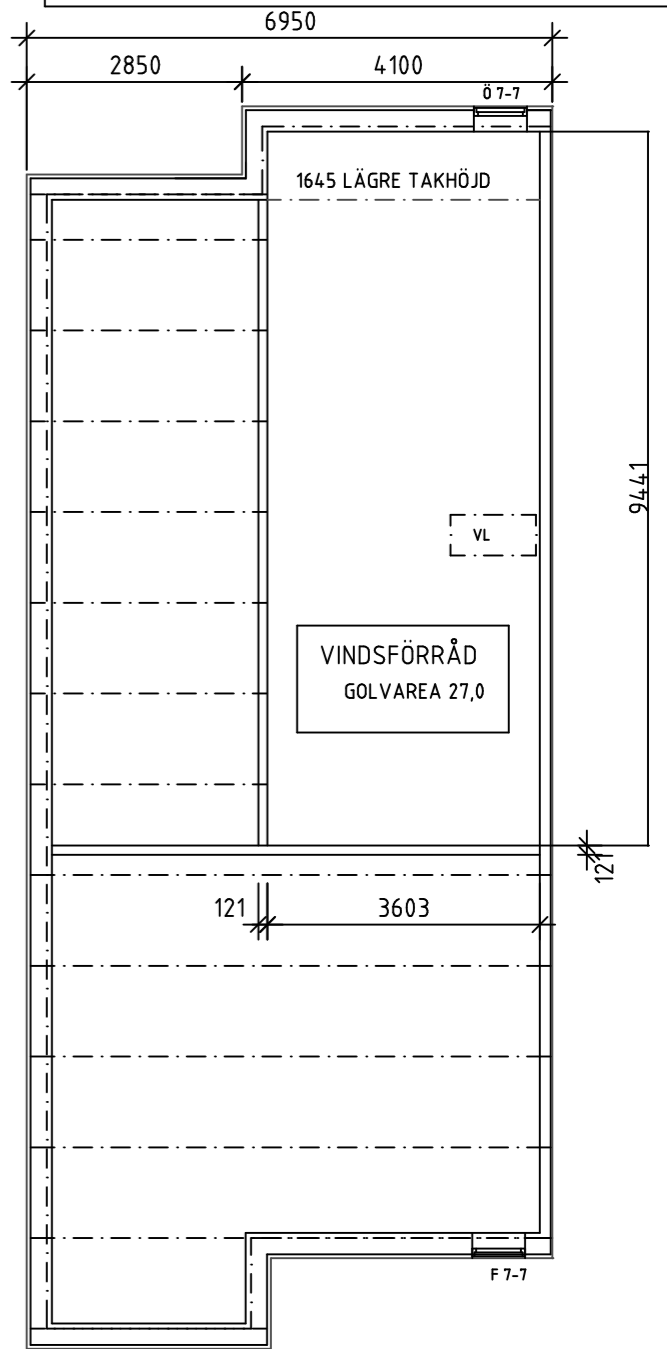


5,0 M
4,0
3,0
2,0
1,0

VEJBYSTRAND HUS 4

ENTRÉPLAN

BOAREA	94,7 m ²
BRUTTOAREA	107,2 m ²
BYGGAREA	107,2 m ²

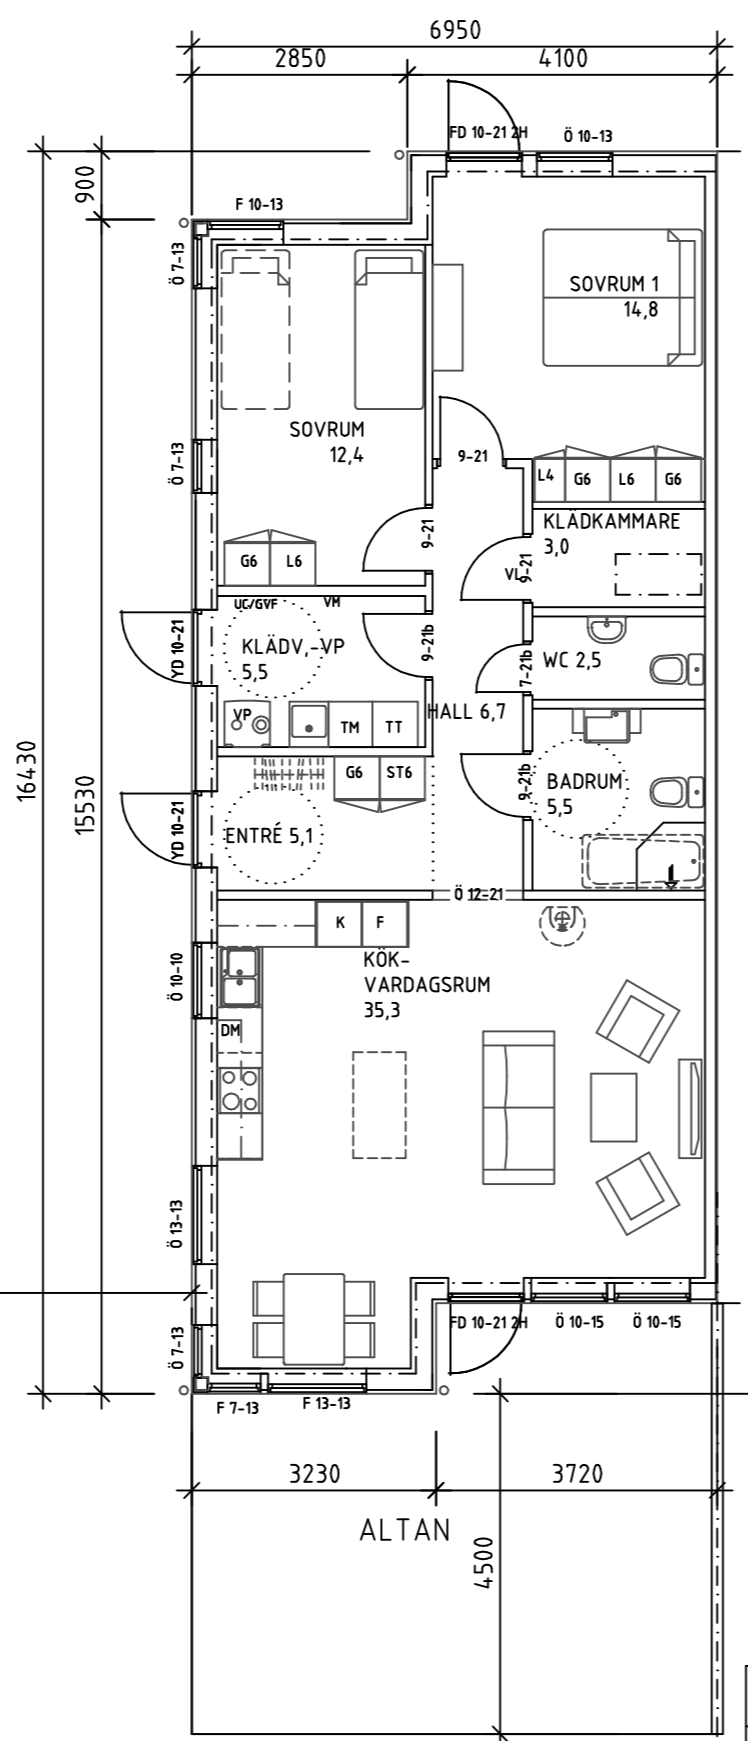

RELATIONSHANDLING		A VINDSPLAN MM		JÖÖ 2020-06-01	
DEROME		REV	ANT	REVIDERINGEN AVSER	SIGN
MARK & BOSTAD		VEJBY 135:261 ÄNGELHOLMS KOMMUN			
RITAD/KONSTRUERAD AV JÖÖ		NYBYGGNAD PARHUS 1-PLAN PLAN OCH SEKTION			
FÖRSLAG GRANSKAD AV JO ÖRTENGREN		--			
BYGGLOV GRANSKAD AV HP		SKALA: 1:100			
ORT/DATUM VARBERG 2020-03-06		PROJEKTNUMMER 9485		RITNINGNUMMER A-P01	