
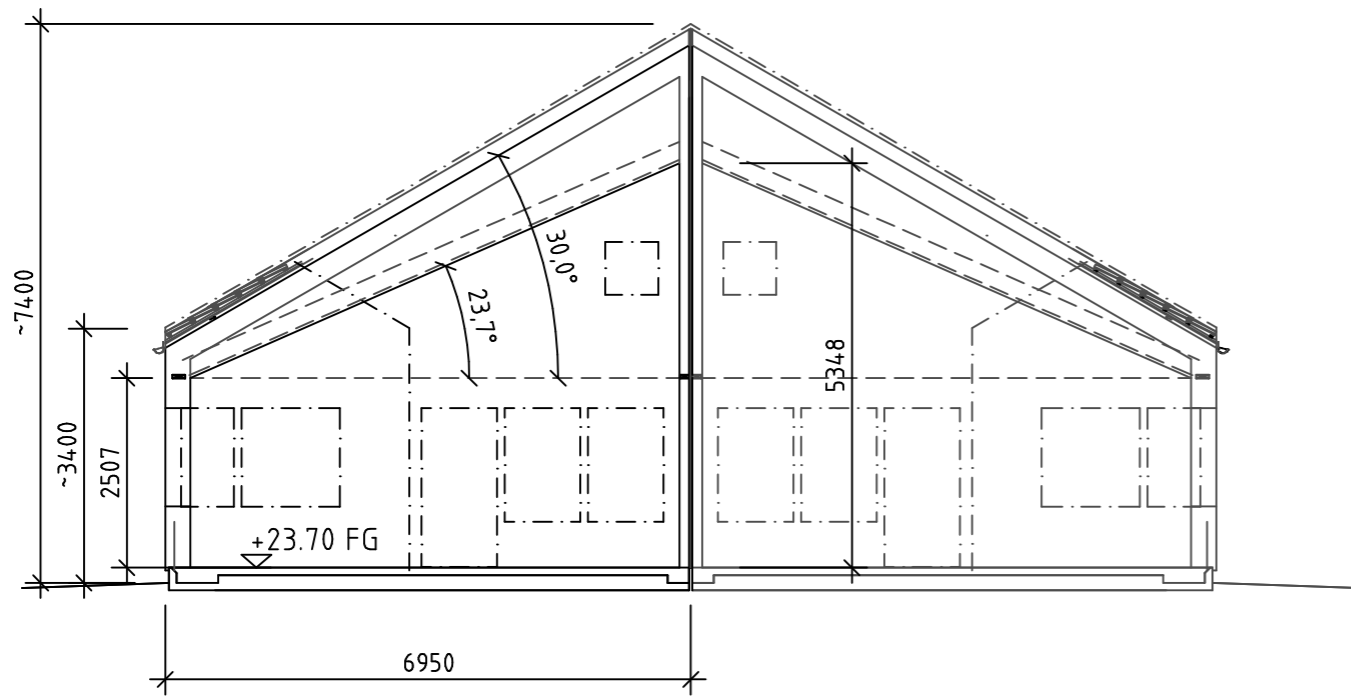



VEJBYSTRAND HUS 4

BEFINTLIG MARK - - - - -  
BLIVANDE MARK \_\_\_\_\_


1,0  
2,0  
3,0  
4,0  
5,0 M

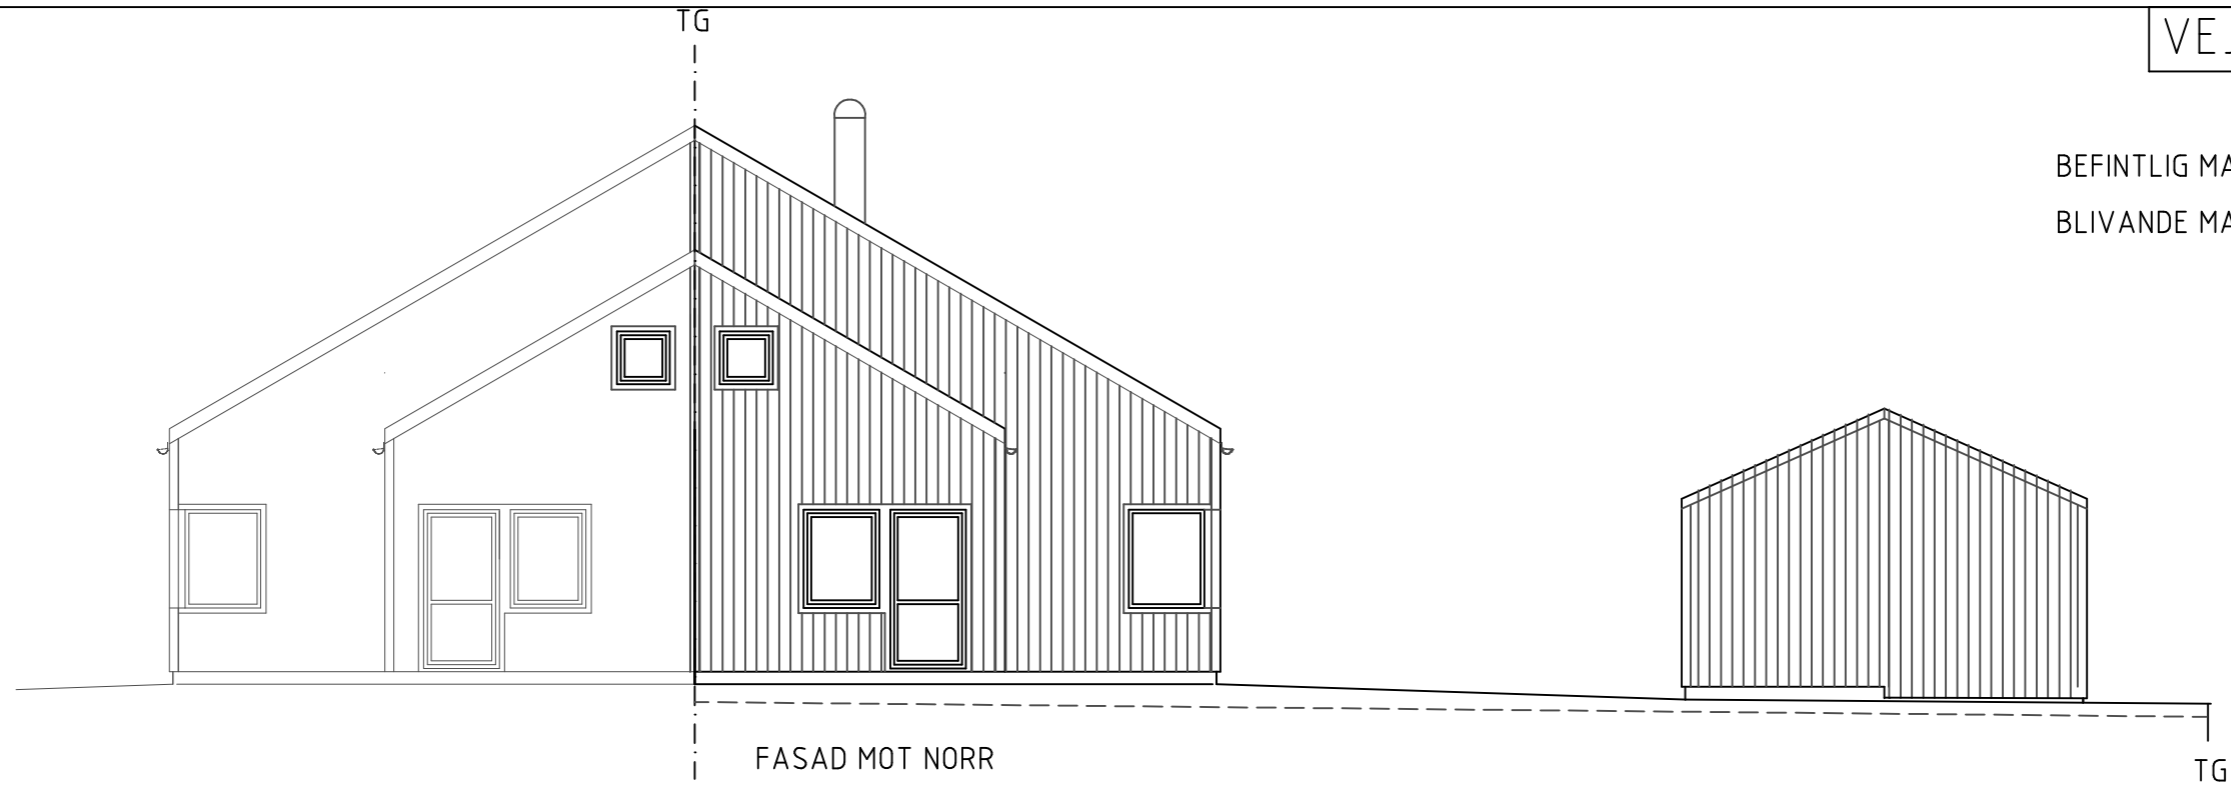

SEKTION A-A

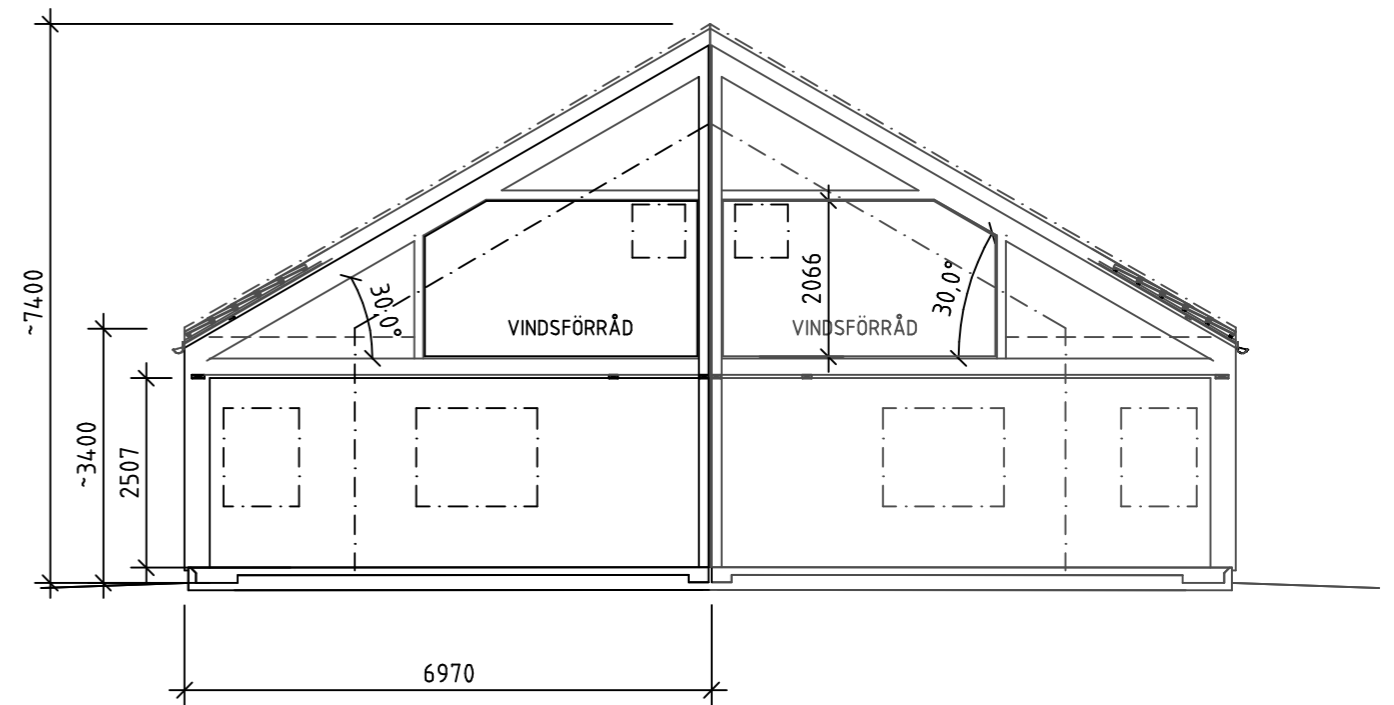

SEKTION B-B

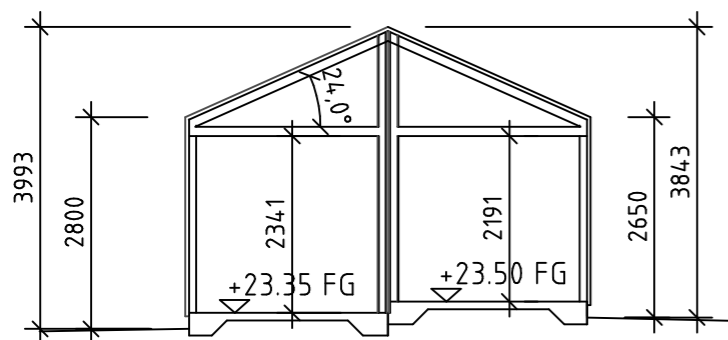

SEKTION - FÖRRÅDSBYGGNADER

A VINDSFÖNSTER JOÖ 2020-06-01

REV	ANT	REVIDERINGEN AVSER	SIGN

RELATIONSHANDLING		VEJBY 135:261 ÄNGELHOLMS KOMMUN	
<b>DEROME</b>		NYBYGGNAD PARHUS 1-PLAN FASADER, SEKTION	
MARK & BOSTAD		--	
RITAD/KONSTRUERAD AV JOÖ	ORT/DATUM VARBERG 2020-02-19	SKALA: 1:100	PROJEKTNUMMER 9485
FÖRSLAG JO ÖRTENGREN	GRANSKAD AV BYGGLOV GRANSKAD AV HP	ORT/DATUM VARBERG 2020-03-06	RITNINGNUMMER A-F02