



BYA: 175 KVM  
 BTA = 140+77 KVM  
 BOA: 2 LGH á CA 61+35 KVM

ENTRÉPLAN

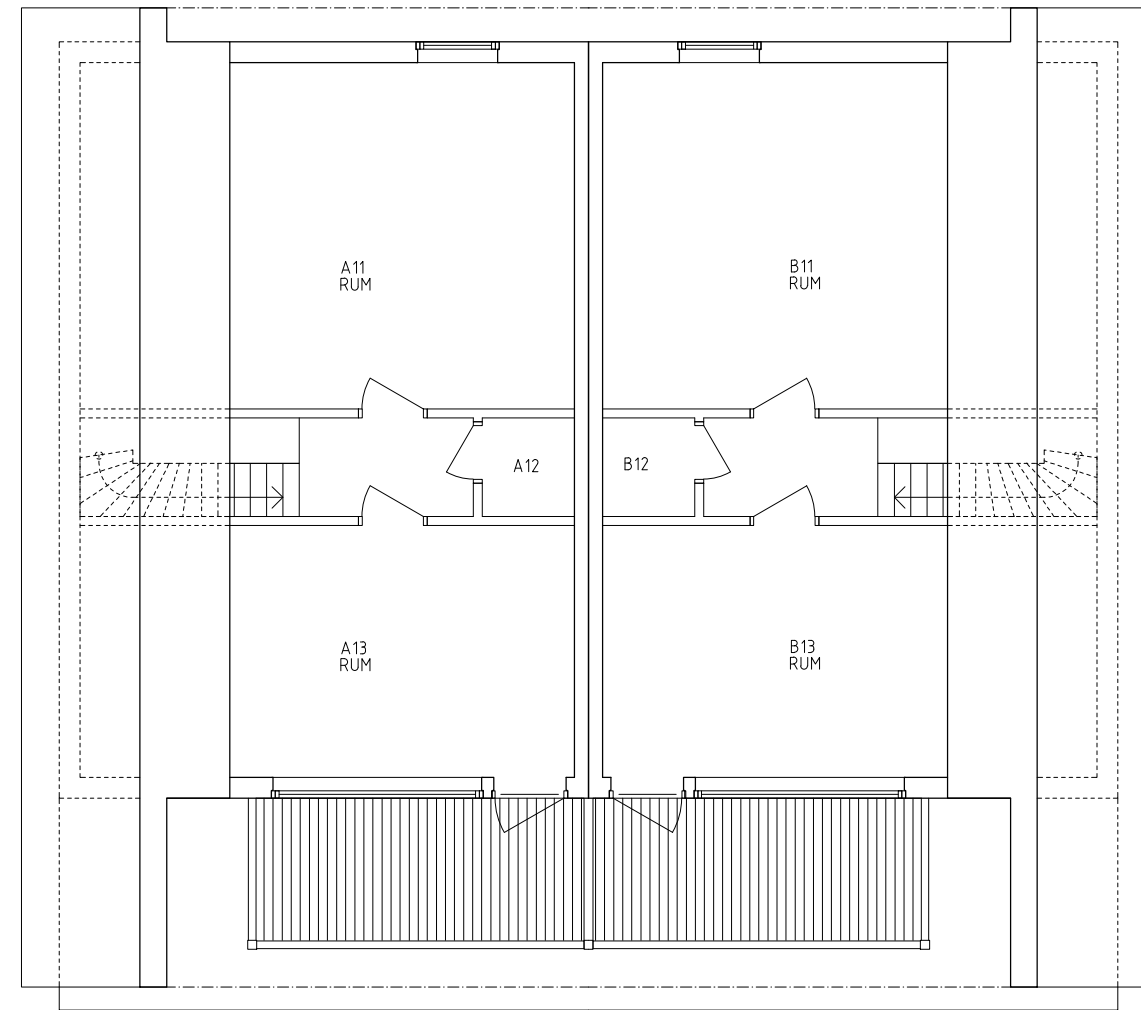

ÖVRE PLAN

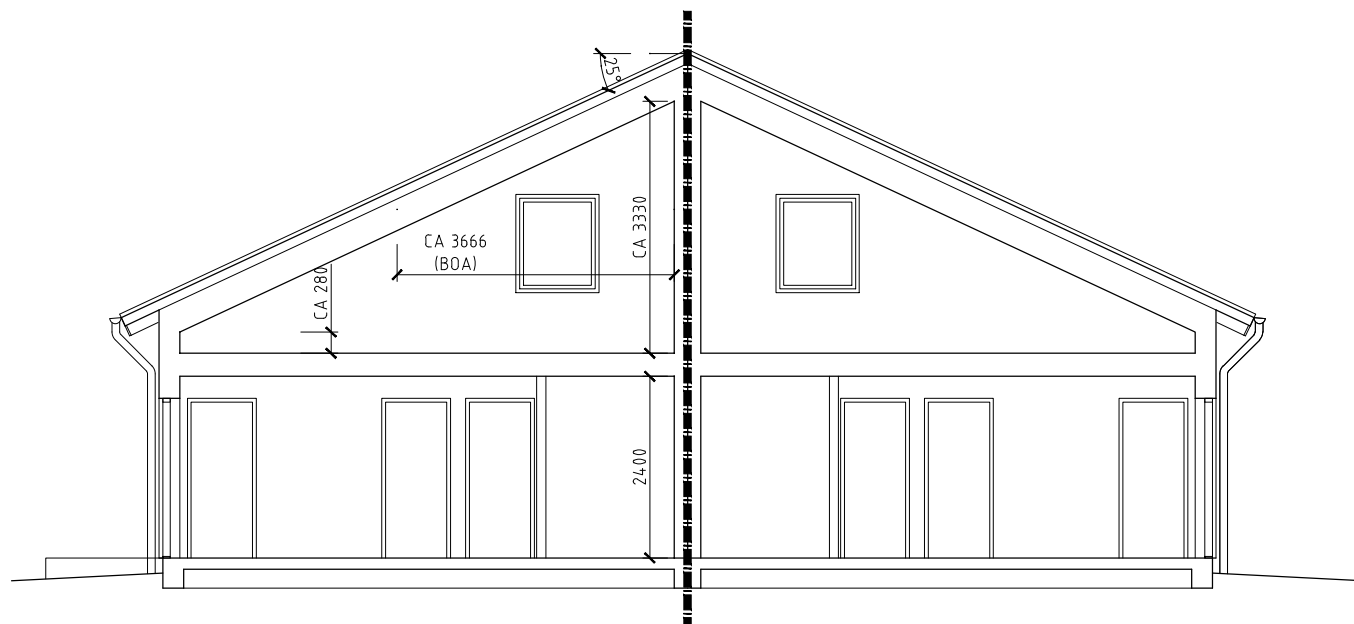

SEKTION

FÖRKLARINGAR

MÅTT ANGES I MILLIMETER.  
 PLUSHÖJDER I METER.  
 MÅTTSÄTTNING PÅ RITNING GÄLLER ALLTID FÖRE  
 ILLUSTRATION.


FASAD: TRÄPANEL SOM YTBEHANDLING I DOV  
 KULÖR; FALURÖD, TJÄRBRUN, SVARTBRUN EL  
 LIKANDE

TAKTÄCKNING I MÖRK KULÖR

AREASAMMANSTÄLLNING

SE PLAN

SKALA 1:100

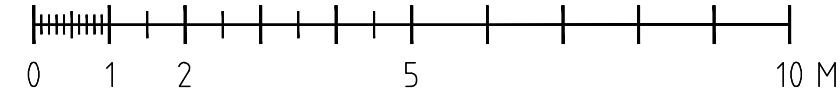

FK 2023-02-14

BET	ANT	ÄNDRINGEN AVSER	SIGN	DATUM
<b>RELATIONSHANDLING</b>				
KUNGSBERG 3:57 SANDVIKENS K:N				
Your Builders AB				
UPPDRAG NR 1828-03	RITAD AV JH	HANDLÄGGARE		
DATUM 2023-XX-XX	ANSVARIG JH			
NYBYGGNAD AV FRITIDSHUS PLANER, SEKTION				
SKALA 1:100 (A3)	NUMMER A-02	BET —		