






FASAD MOT NORDVÄST

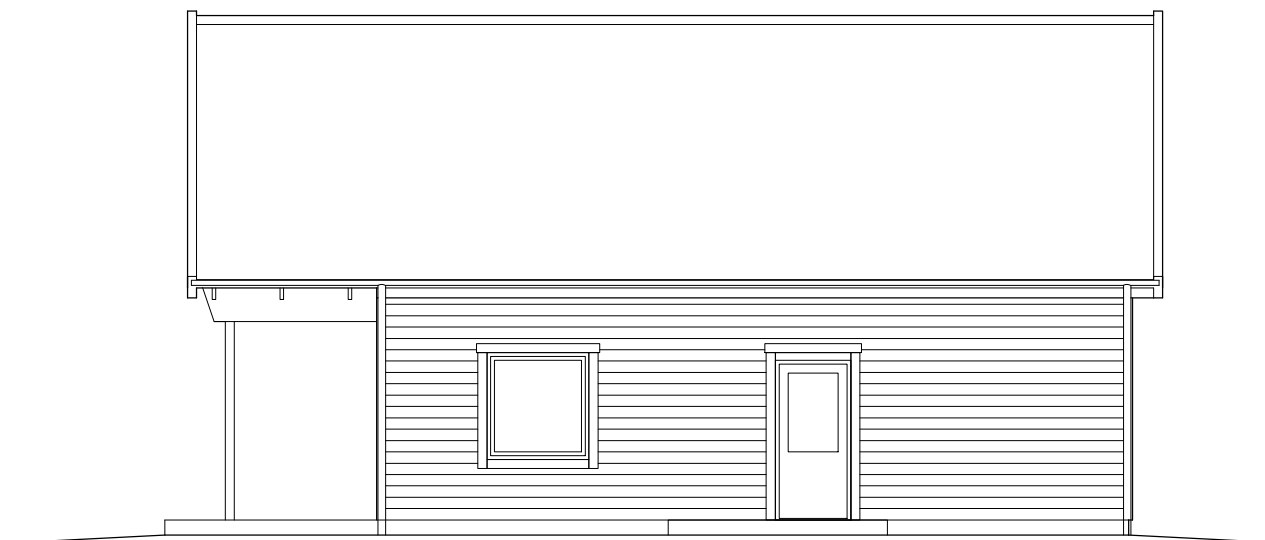

FASAD MOT SYDOST

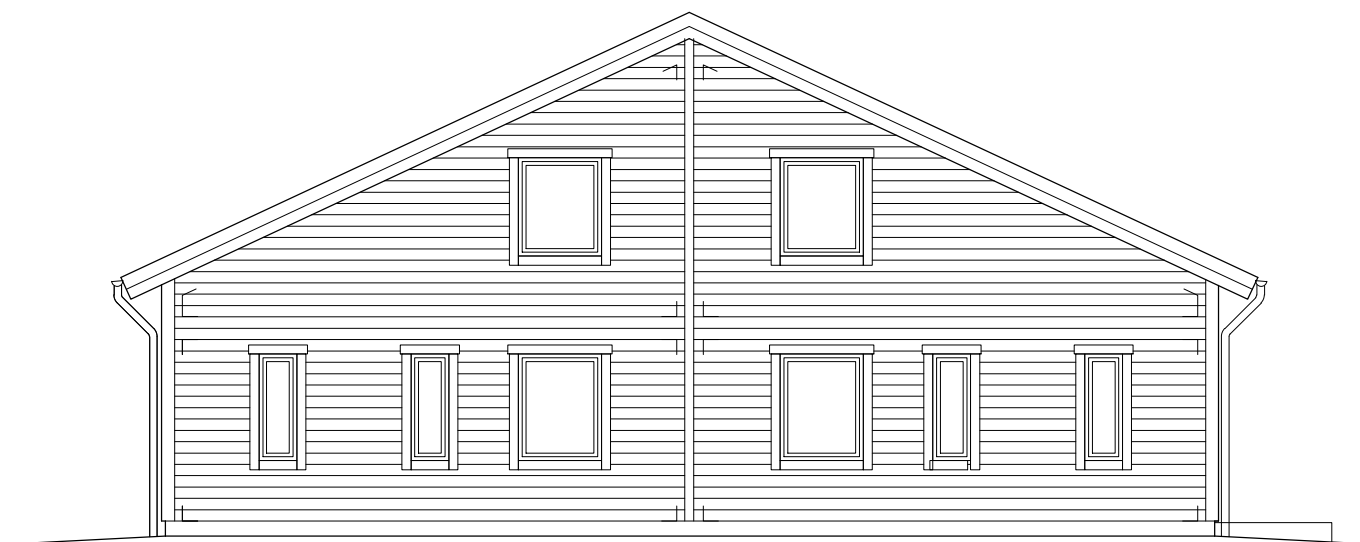

FASAD MOT NORDÖST

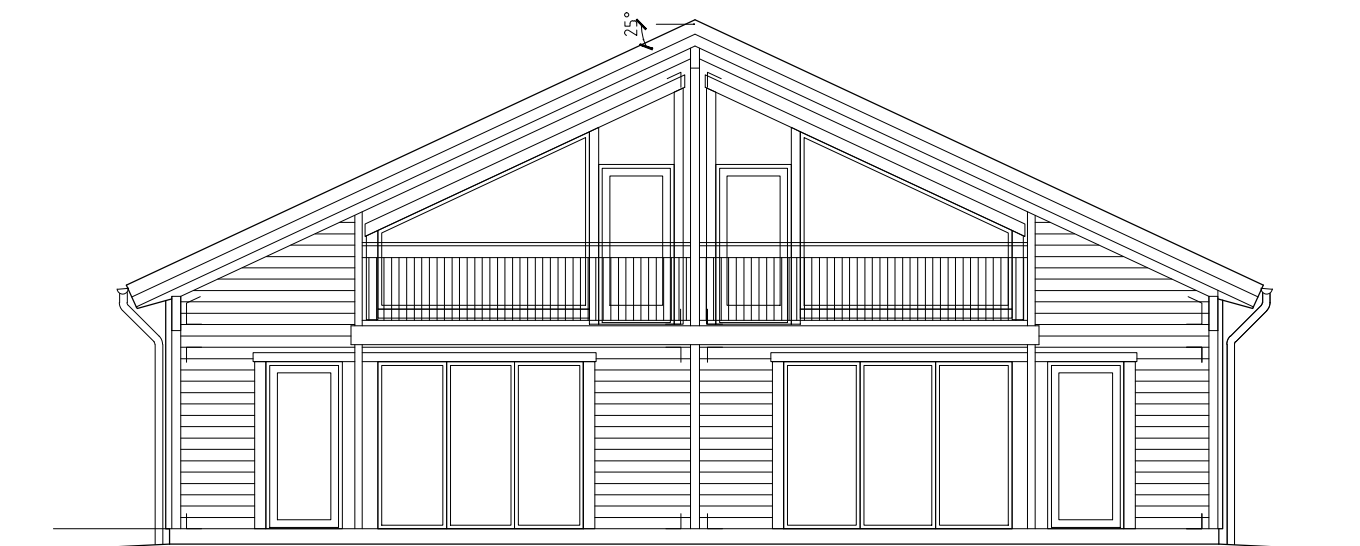

FASAD MOT SYDVÄST

FÖRKLARINGAR

MÅTT ANGES I MILLIMETER.  
 PLUSHÖJDER I METER.  
 MÅTTSÄTTNING PÅ RITNING GÄLLER ALLTID FÖRE  
 ILLUSTRATION.

FASAD: TRÄPANEL SOM YTBEHANDLAS I DOV  
 KULÖR; FALURÖD, TJÄRBRUN, SVARTBRUN EL  
 LIKNANDE

TAKTÄCKNING I MÖRK KULÖR

AREASAMMANSTÄLLNING

SE PLAN

FK 2023-02-14

BET	ANT	ÄNDRINGEN AVSER	SIGN	DATUM
<b>RELATIONSHANDLING</b>				
KUNGSBERG 3:57 SANDVIKENS K:N				
Your Builders AB				
UPPDRAG NR 1828-03	RITAD AV JH	HANDLÄGGARE		
DATUM 2023-XX-XX	ANSVARIG JH			
NYBYGGNAD AV FRITIDSHUS FASADER				
SKALA 1:100 (A3)	NUMMER A-03	BET —		

SKALA 1:100

