


FASAD MOT NORR

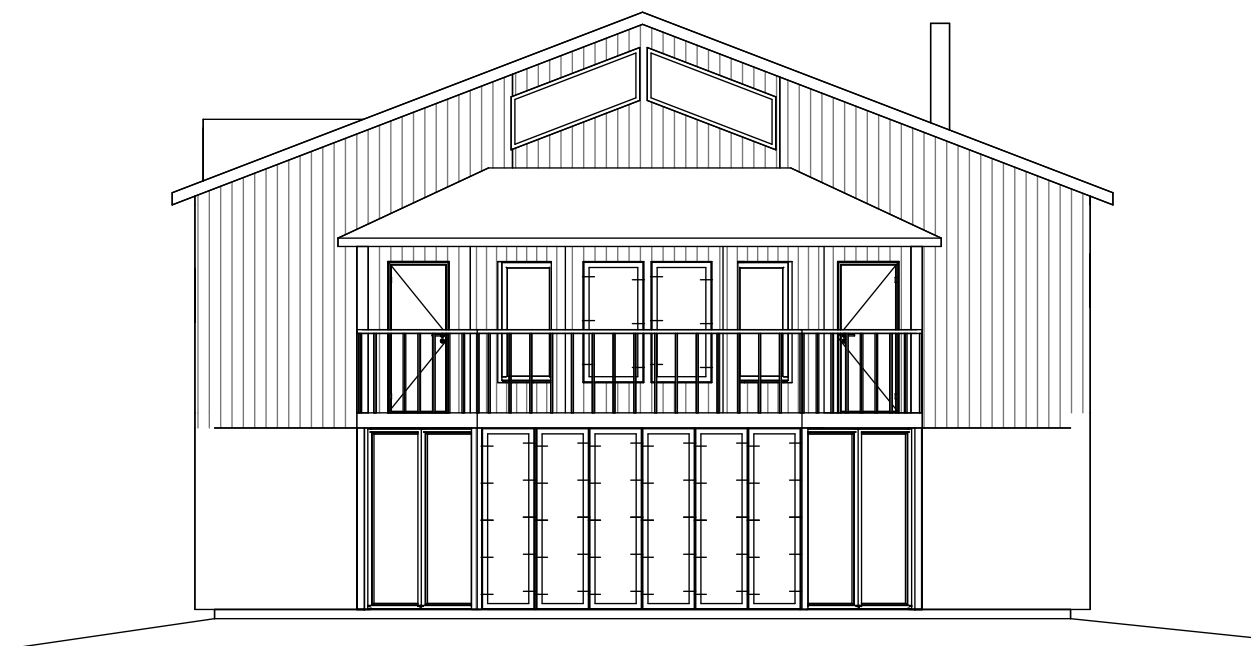

FASAD MOT SÖDER

RITNINGARNA UPPRÄTTADE EFTER BEFINTLIGA  
RITNINGAR.

BET	NR	ÄNDRINGEN AVSER	DATUM	SIGN
-----	----	-----------------	-------	------

## RELATIONSHANDLING

BERGEFUR I BENNARBY AB  
ORG. NR. 556962-4868  
WWW.BERGEFUR.SE

<input checked="" type="checkbox"/>	A	TEL	FAX
<input type="checkbox"/>	K	TEL	FAX
<input type="checkbox"/>	V	TEL	FAX
<input type="checkbox"/>	E	TEL	FAX
<input type="checkbox"/>	M	TEL	FAX
<input type="checkbox"/>	I	TEL	FAX

UPPDRAG NUMMER	RITAD AV	KONSTR AV	HANDLAGGARE
	IDBEAL	IDBEAL	
ARKIVNUMMER	DATUM	SIGNATUR	
	2024-05-10	ERBE	

FORSMARK 3:38

FASAD

SKALA	NUMMER	BET
1 : 100 (A3)	A-060	