


PLAN 1

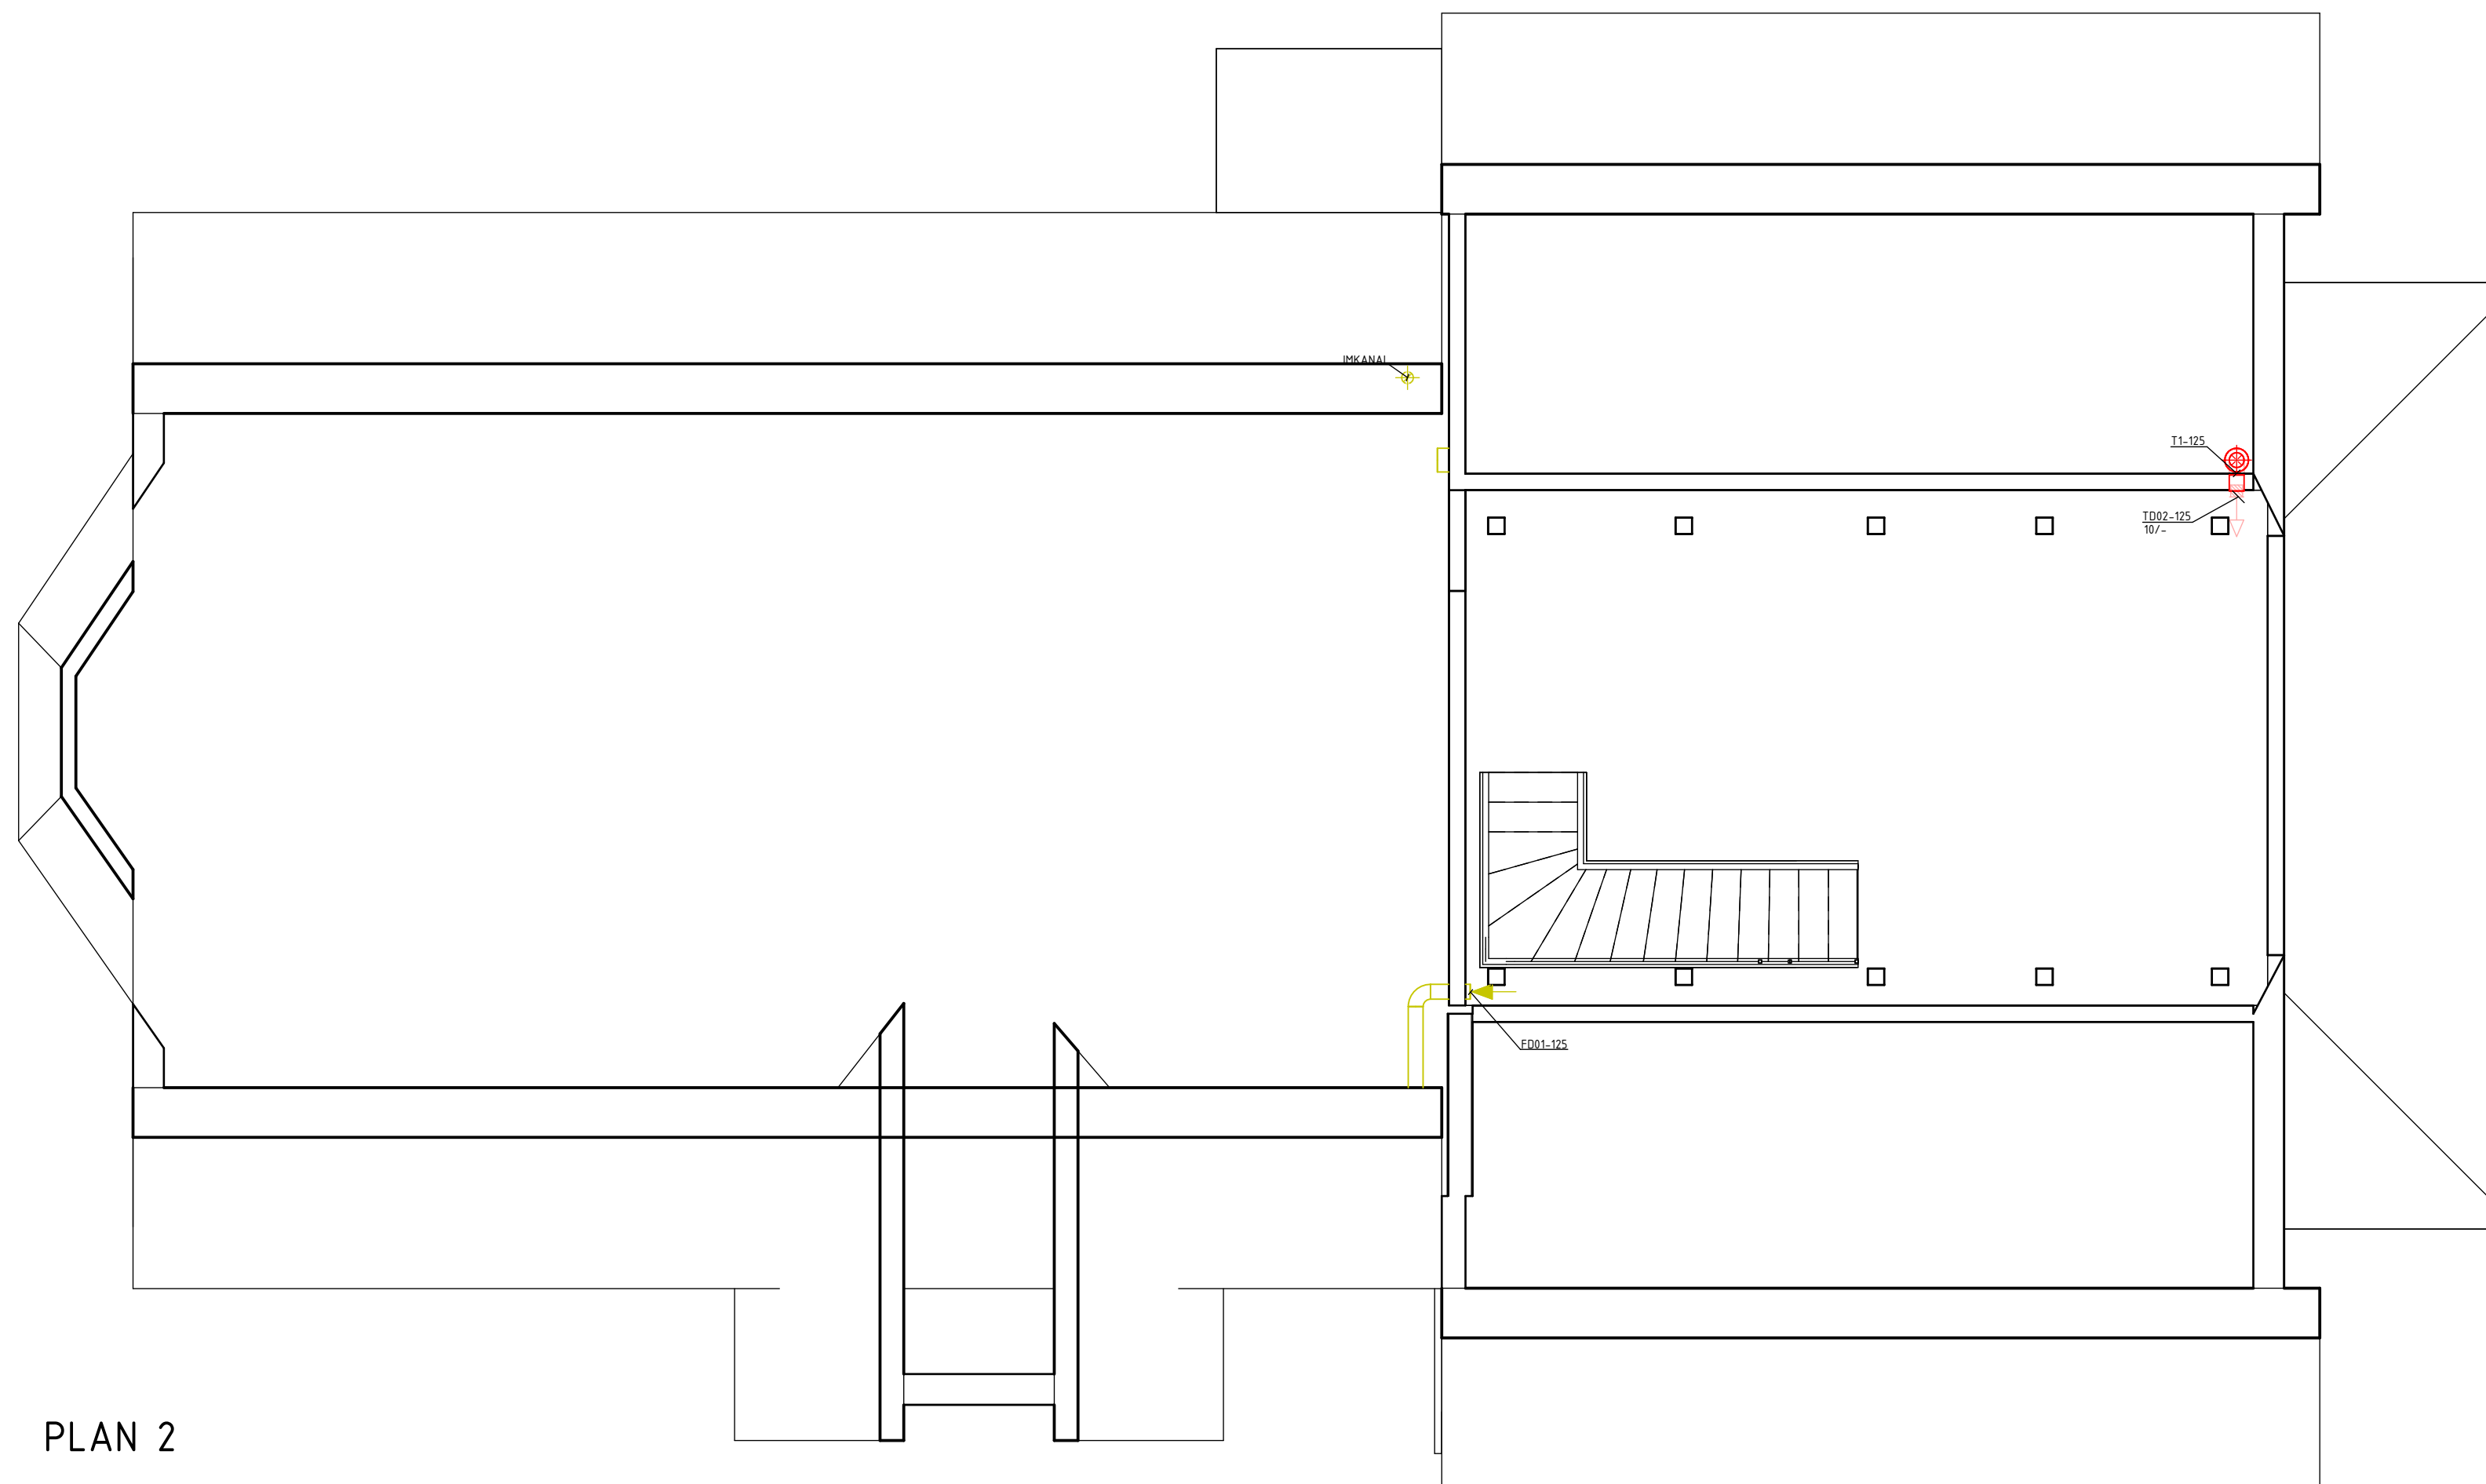

PLAN 2

RITNINGARNA UPPRÄTTADE EFTER BEFINTLIGA RITNINGAR.

BET NR ÄNDRINGEN AVSER DATUM SIGN

RELATIONSHANDLING

BERGEFUR I BENNARBY AB
 ORG. NR. 556962-4868
 WWW.BERGEFUR.SE

<input type="checkbox"/>	A	
<input type="checkbox"/>	K	
<input checked="" type="checkbox"/>	V	
<input type="checkbox"/>	E	
<input type="checkbox"/>	M	
<input type="checkbox"/>	I	

PROJEKTANT	IBBEAL	IBBEAL
REVISOR	2024-05-10	ERBE

FORSMARK 3:38
 VENTILATION
 VENTILATION

SKALA	1 : 50 (A1)	NUMMER	V57-201	BET	
-------	-------------	--------	---------	-----	--