

## FÖRKLARINGAR


DENNA RITNING BYGGER PÅ 2LODE RITNINGSKOPPIER. RITNING FÖR EJ BETRÄKTAS SOM UPPRÄTTNINGSRITNING OCH ÅNGON UTFÖRLIG DETALJERING EJ UTFÖRLIG.

BYGGNAD I BRANDTEKNISK KLASS BR1


BRANDCELLSGRÄNS EI 60

UTB VÄGLEDANDE MARKERING ENLIGT AFS 1997:11


KL KOR-TL75ARE

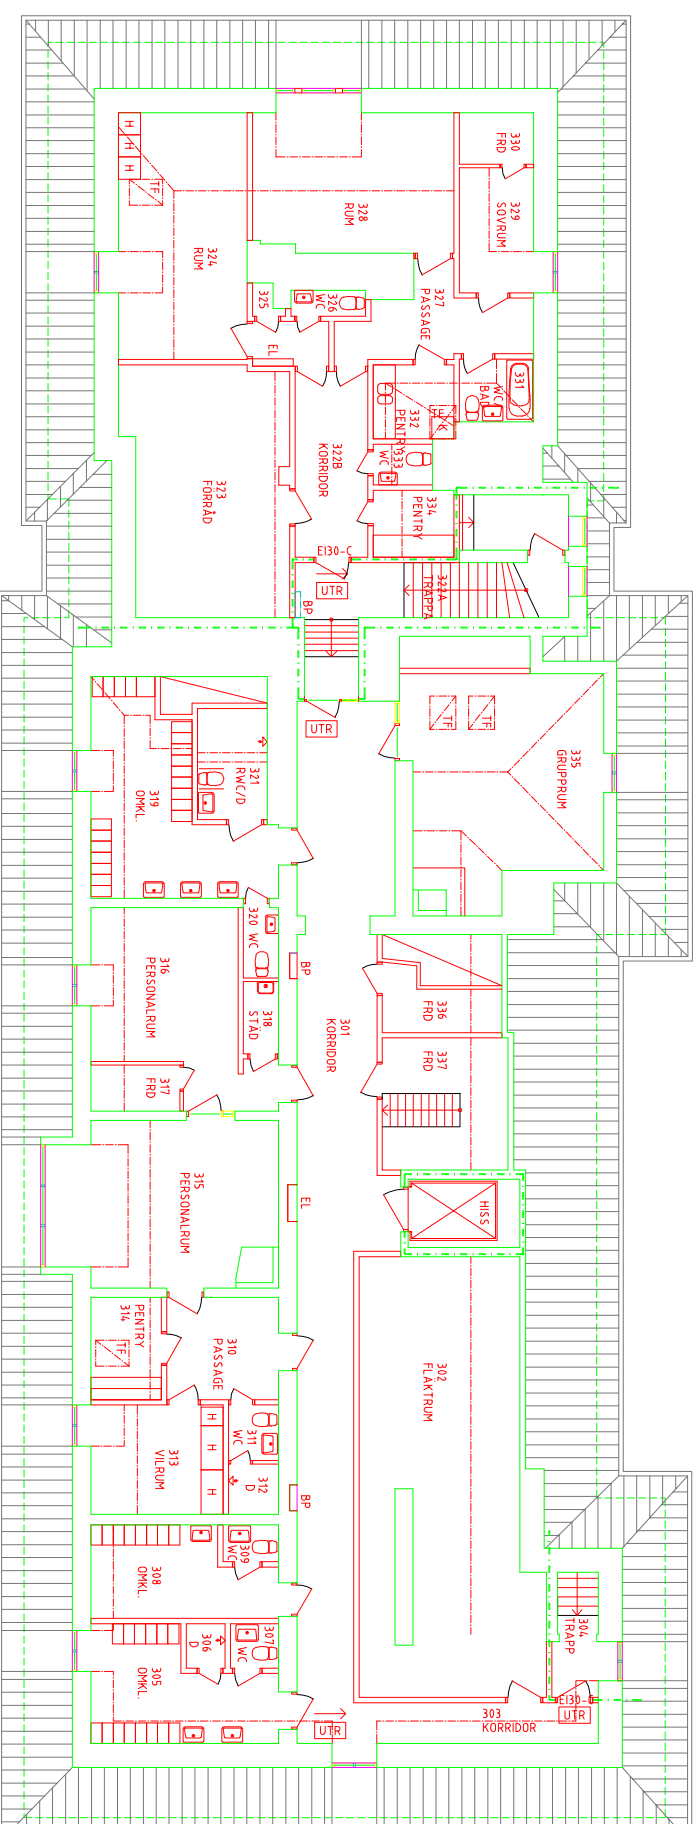

PLAN. VINDSVÅNING 2 TR.

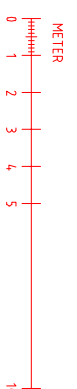

### ORIENTERING

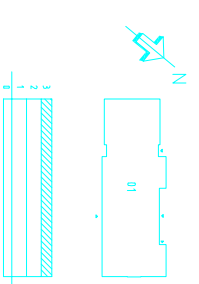

BET. ANV. MÅNADEN ÅRER SIGN. DATUM  
RELATIONSHANDLING

 Landstingsservice  
ÖREBRO LANS LANDSTING

frn. 09-602 77 70  
e-mail: lis@orebrol.se

SÄKERT DATUM

2005-06-02

KRISTINAGÅRDEN, ASKERSUND

PLAN  
VINDSVÅNING 2 TR

SKALA A1:100 NUMMER  
A31200 A305:01030