

F2RKLARINGAR


DENNA RITNING BYGGER PÅ TIDIGRE RITNINGSKOPIOR. RITNING FÖR EJ BETRÄKTAS SOM UPPRÄTTNINGSRITNING DÅ NÅGON UTFÖRELLIG DETALJUTÖNING EJ UTFÖRITS.

BYGGNAD I BRANDTEKNIISK KLASS BRL1

BRANDCELLSGRÄNS EI 60

UTR V7GLEDANDE MARKERING ENLIGT AFS 1997:11

KL KORRTLSARE

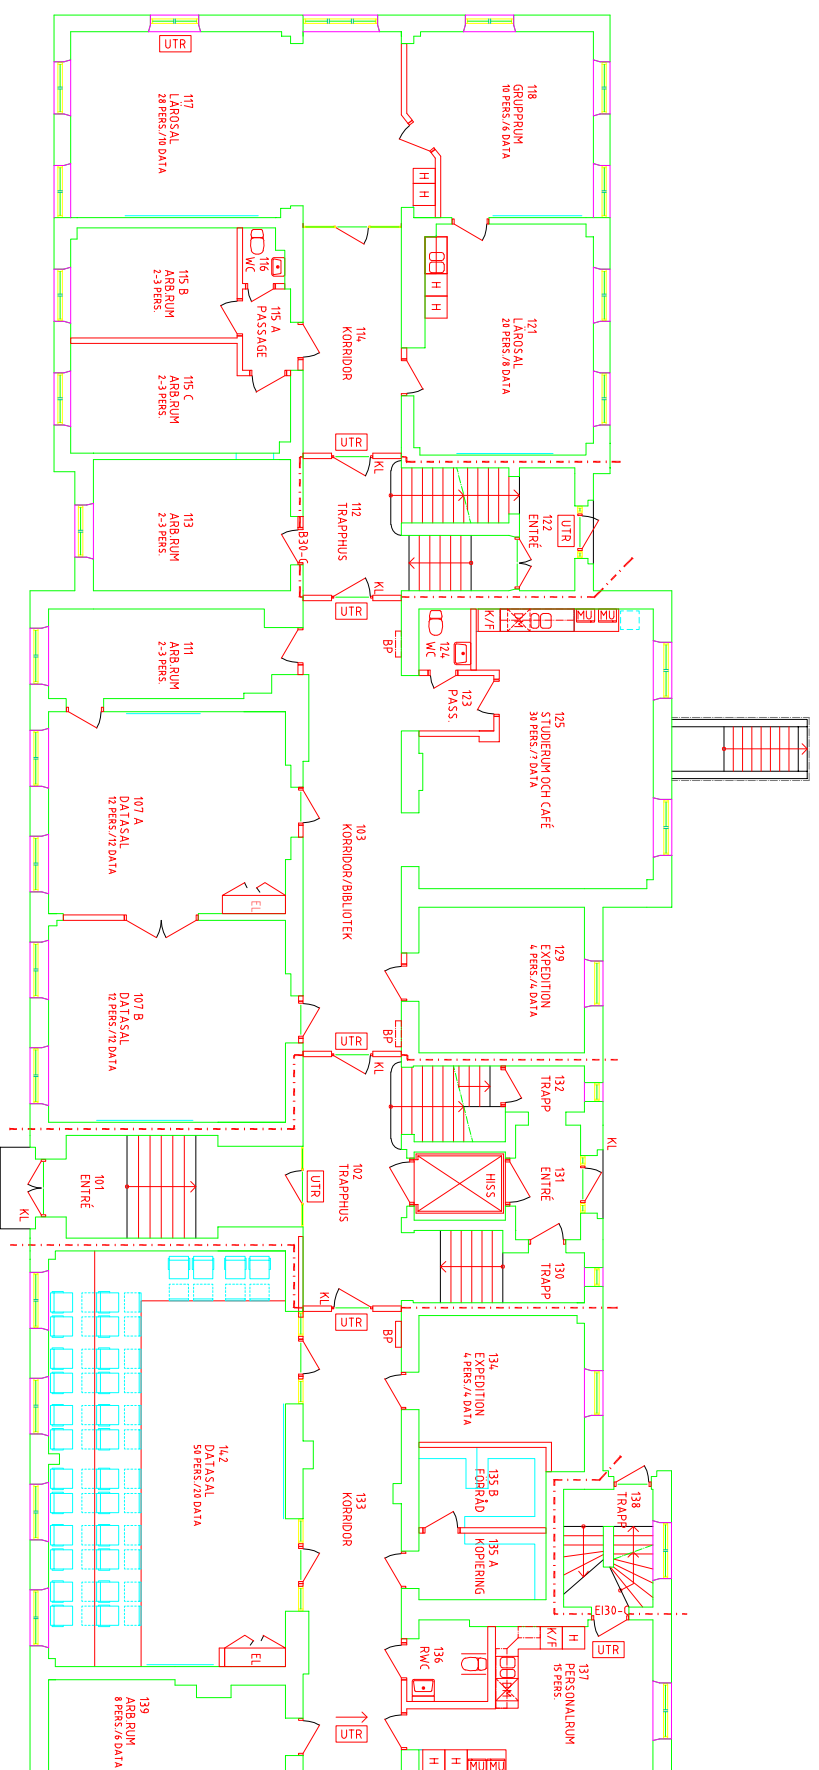


PLAN, BOTTENVÅNING

A30_P11150101000
2005-06-02
ARCONA /MJ



ORIENTERING

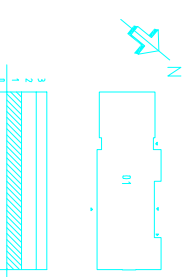

RELATIONSHANDLING

Landstingsservice
ÖREBRO LANS LANDSTING

ÖREBRO LANS LANDSTING
f:n: 09-602 77 70
e-mail: lts@orebro.lse

SKAPAT DATUM
2005-06-02

KRISTINAGÅRDEN, ASKERSUND

PLAN
BOTTENVÅNING

SKALA A1:100
A3:1200

NUMMER
A305:01010