


FÖRKLÄRINGAR

DENNA RITNING BYGGER PÅ TIORE RÄTTINGS-
KOPOR. RITNING FÖR EJ BETRÄKTAS SOM
UPPRÄTTNINGSRITNING OCH NGON UTFÖRLLIG
DETALJRIITNING EJ UTFÖRITS

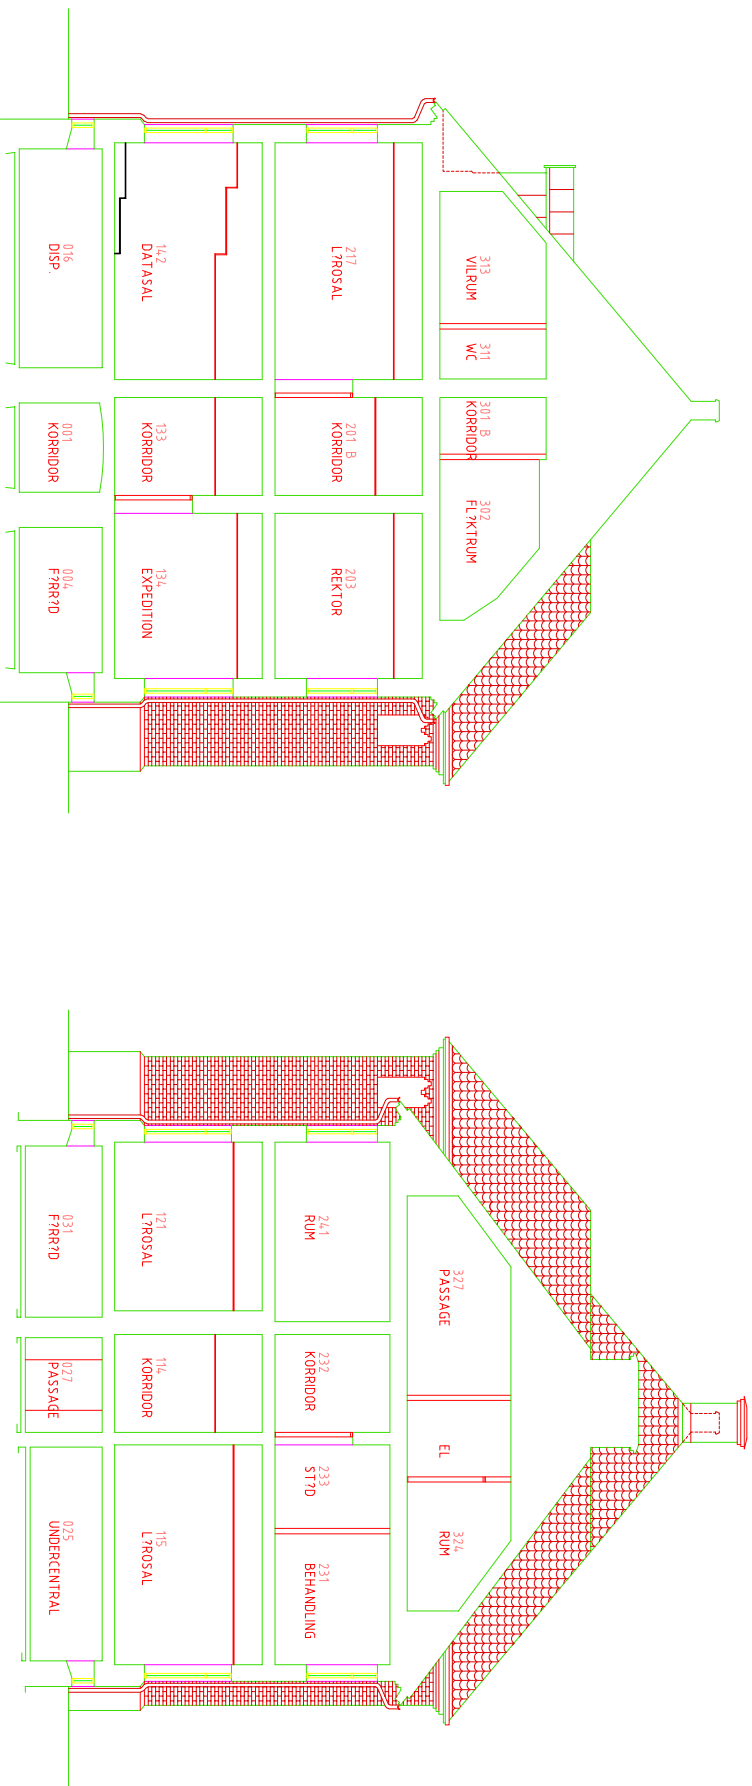

SEKTION A 1:100

SEKTION B 1:100

OBS!
DENNA RITNING ÄR RÄTT


BET	ANT	ANMÄNKEN ANSÖR	SKID	DATUM

RELATIONSHANDLING

Landstingsservice
ÖREBRO LANS LANDSTING
fön. 019-602 77 70
e-mail: list@orebro.lse

SKAPAT DATUM 2005-06-02
KRISTINAGÅRDEN, ASKERSUND
SEKTIONER

SKALA	ANT	NUMMER
A1:1:100		A305:01040
A3:1:200		

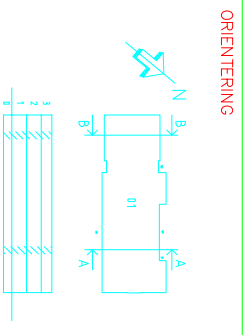

A30_S11150100000
2005-06-02
ARCONA /MJ