


## FÖRKLARINGAR


DENNA RITNING BYGGER PÅ ÄLDRE RITNINGSKOPPIOR.  
RITNING FÅR EJ BETRÄKTAAS SOM UPPMÄTNINGSRITNING  
DÅ MÅGON UTFÖRLIG DETALJMÄTNING EJ UTFÖRTS.

BRANDCELLSGRÄNS A60

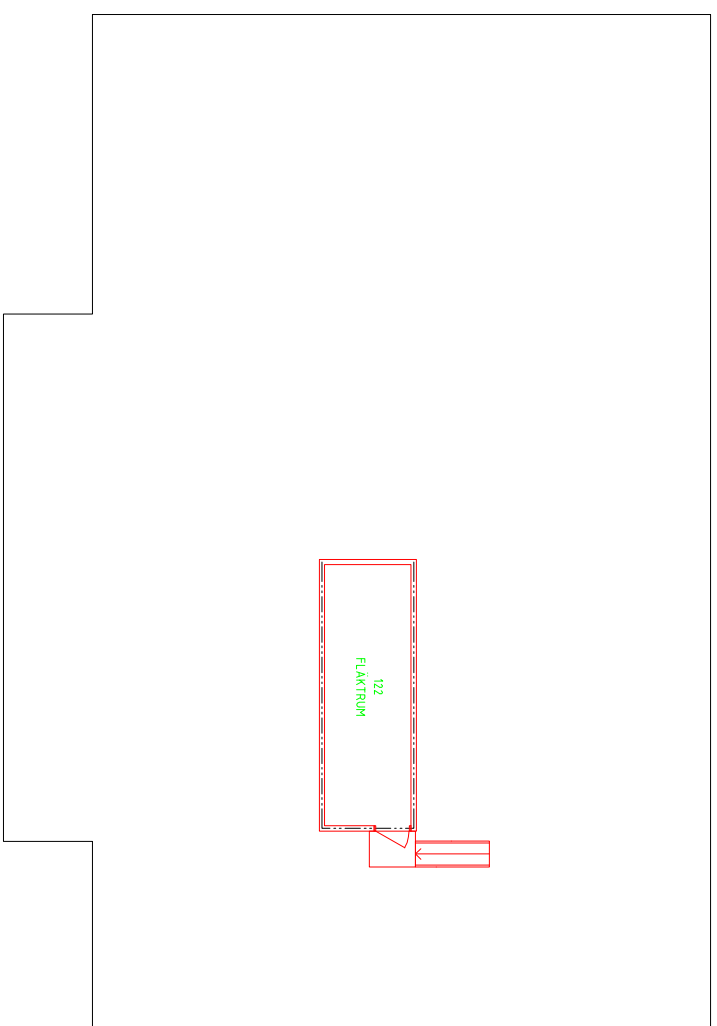

PLAN, FLÄKTRUM

A30\_P11150201001  
2005-11-11  
ARCONA 7MJ

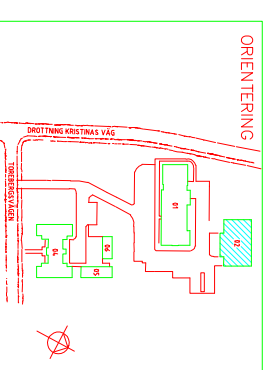

BET	ART	ANVÄNDNING	ANMER	SKALA	DATUM
-----	-----	------------	-------	-------	-------

## RELATIONSHANDLING

 Landstingsservice  
ÖREBRO LANS LANDSTING

tfn: 019-402 77 70  
e-mail: lts@orebro.lse

SKAPAT DATUM 2005-11-11  
KRISTINAGÅRDEN, ASKERSUND

HUS 02  
PLAN  
FLÄKTRUM  
SKALA A1:1100 A3:1200  
NUMMER A30:02011