


FÖRKLARINGAR


DENNA RITNING BYGGER PÅ ALDRE RITNINGSKOPIOR
RITNING FÅR EJ BETRÄKTAS SOM UPPMÄTNINGSRITNING
DÅ MÅGON UTFÖRLIG DETALJMÄTNING EJ UTFÖRTS.


BRANDCELLSGRÄNS 830

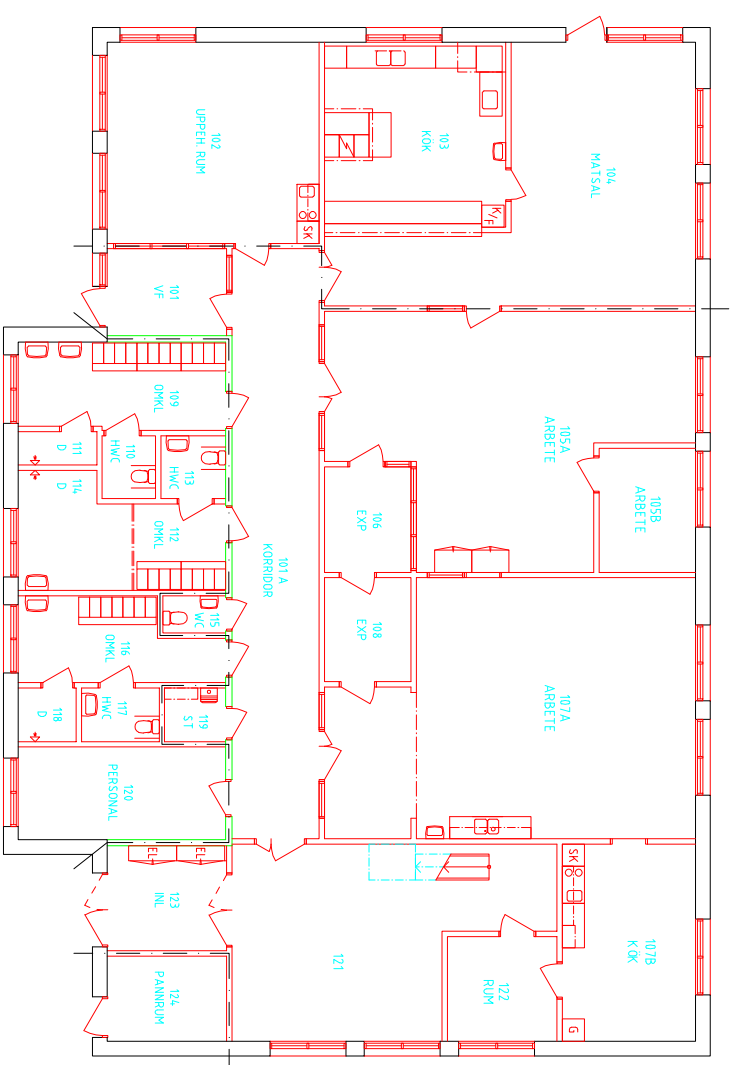

PLAN, BOTTENVÅNING

A30_P11150201000
2005-11-11
ARCONA /MJ

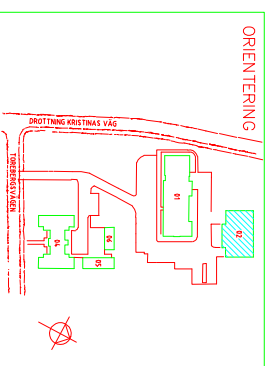

BET	ANT	ANDRINGS ANSÖ	SKID	DATUM
RELATIONSHANDLING				
 Landstingsservice ÖREBRO LANS LANDSTING tfn: 019-602 77 70 e-mail: lts@orebrol.se				
SKAPAT DATUM 2005-11-11				
KRISTINAGÅRDEN, ASKERSUND				
HUS 02				
PLAN				
BOTTENVÅNING				
SKALA	A1:100	NUMMER		
	A3:200		A30:02010	