


FÖRKLARINGAR

DESSA RITNING BYGGER PÅ ALDRE RITNINGSKOPIOR
RITNING FÅR EJ BETRÄKTAS SOM UPPMÄTNINGSRITNING
DÅ MÅGON UTFÖRLIG DETALJMÄTNING EJ UTFÖRTS.

BRANDCELLSGRÄNS 860

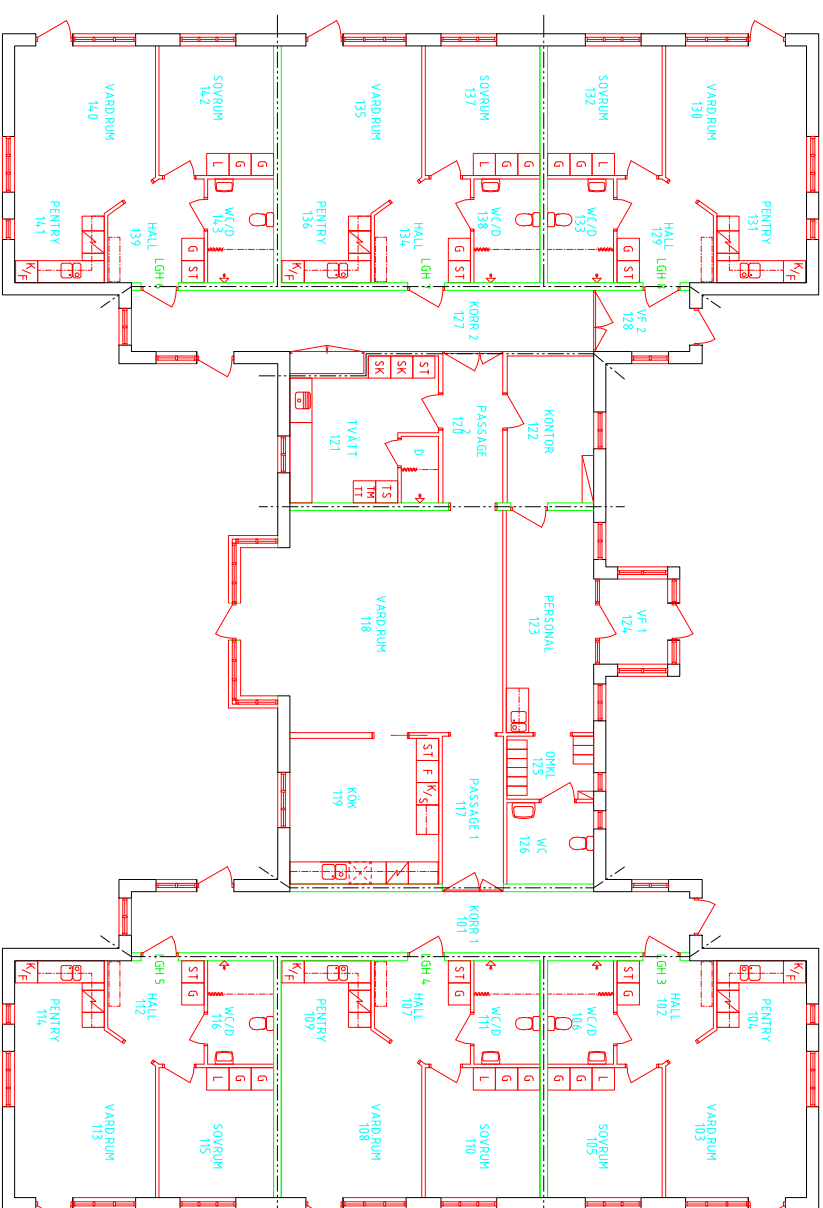

PLAN, BOTTENVÄNING

BET. ANT. ANVÄNDN. ÅRSR. SIDA DATUM
RELATIONSHANDLING

 Landstingsservice
ÖREBRO LANS LANDSTING

Sparat datum 2005-11-11
Ffn. 019-602 77 70
e-mail: lts@orebrol.se

KRISTINAGÅRDEN, ASKERSUND

HUS 04
PLAN
BOTTENVÄNING
Skala A1:100 RUMMER
A3:1200 A30:04010

