


FÖRKLARINGAR

DENNA RITNING BYGGER PÅ ALDRE RITNINGSKOPIOR
RITNING FÅR EJ BETRÄKTAAS SOM UPPMÄTNINGSRITNING
DÅ MÅGON UTFÖRLIG DETALJMÄTNING EJ UTFÖRTS.

BRANDCELLSGRÄNS 860

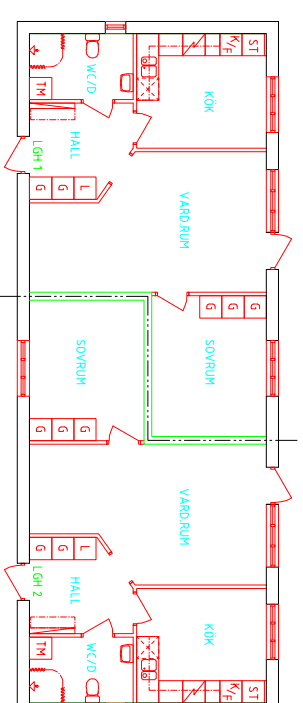

PLAN, BOTTENVÅNING

BET.	ART.	ANVÄNDNING	ASSET	SKALA	DATUM

RELATIONSHANDLING

 Landstingsservice
ÖREBRO LANS LANDSTING

SÄKERT DATUM
2005-11-11

KRISTINAGÅRDEN, ASKERSUND

HUS 05
PLAN
BOTTENVÅNING
SKALA A1:1:100
A3:1:200

A30_P11150501000
2005-11-11
ARCONA /MJ

