



FÖRKLARINGAR

DENNA RITNING BYGGER PÅ ALDRE RITNINGSKOPIOR.
RITNING FÅR EJ BETRÄKTAS SOM UPPMÄTNINGSRITNING
DÅ MÅGON UTFÖRLIG DETALJMÄTNING EJ UTFÖRTS.

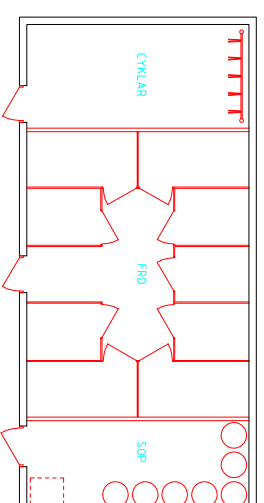

PLAN BOTTEVÅNING

A30_P11150601000
2005-11-11
ARCONA /MJ

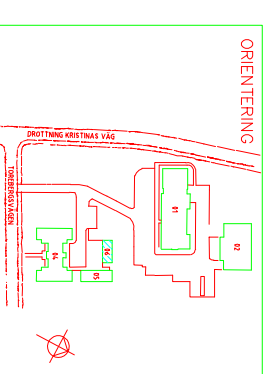

BET	ANT	ANVÄNDN ANSÖ	SON	DATUM
-----	-----	--------------	-----	-------

RELATIONSHANDLING

 Landstingsservice
ÖREBRO LANS LANDSTING

tfn: 019-602 77 70
e-mail: lst@orebro.lse

SKAPAT DATUM
2005-11-11

KRISTINAGÅRDEN, ASKERSUND

HUS 06

PLAN
BOTTEVÅNING

SKALA A1:100
A3:200

NUMMER
A30:06010