

INTYG

Undertecknad ..... Åke Söhn .....

ägare till fastigheten ..... Sjöstugan .....

har intet att erinra mot planerad nybyggnad, ~~tillbyggnad~~ av.

..... Carport .....

på fastigheten ..... Sjöstugan 1:2 .....


enligt för mig företedda ritningar nr ~~el~~ beteckning .....

upprättade av ..... ~~Carport~~ Nils-Ake Persson .....

den 14/9 1990 (senaste revideringsdatum den / 19 )..

Eventuella villkor: Ann Carporten för .....

byggas på = vid den norra tomtgränsen  
enl. ritningen .....

Eskilstuna 

Namn

Sjöstugan, Eklänge

Gatuadress

640 43 ÅrLa

Postnr Ort

016 / 74033

Tel


Tjänsteanteckningar:.....  
.....  
.....

))

))

Stättplan 1:2

Skala 1:400

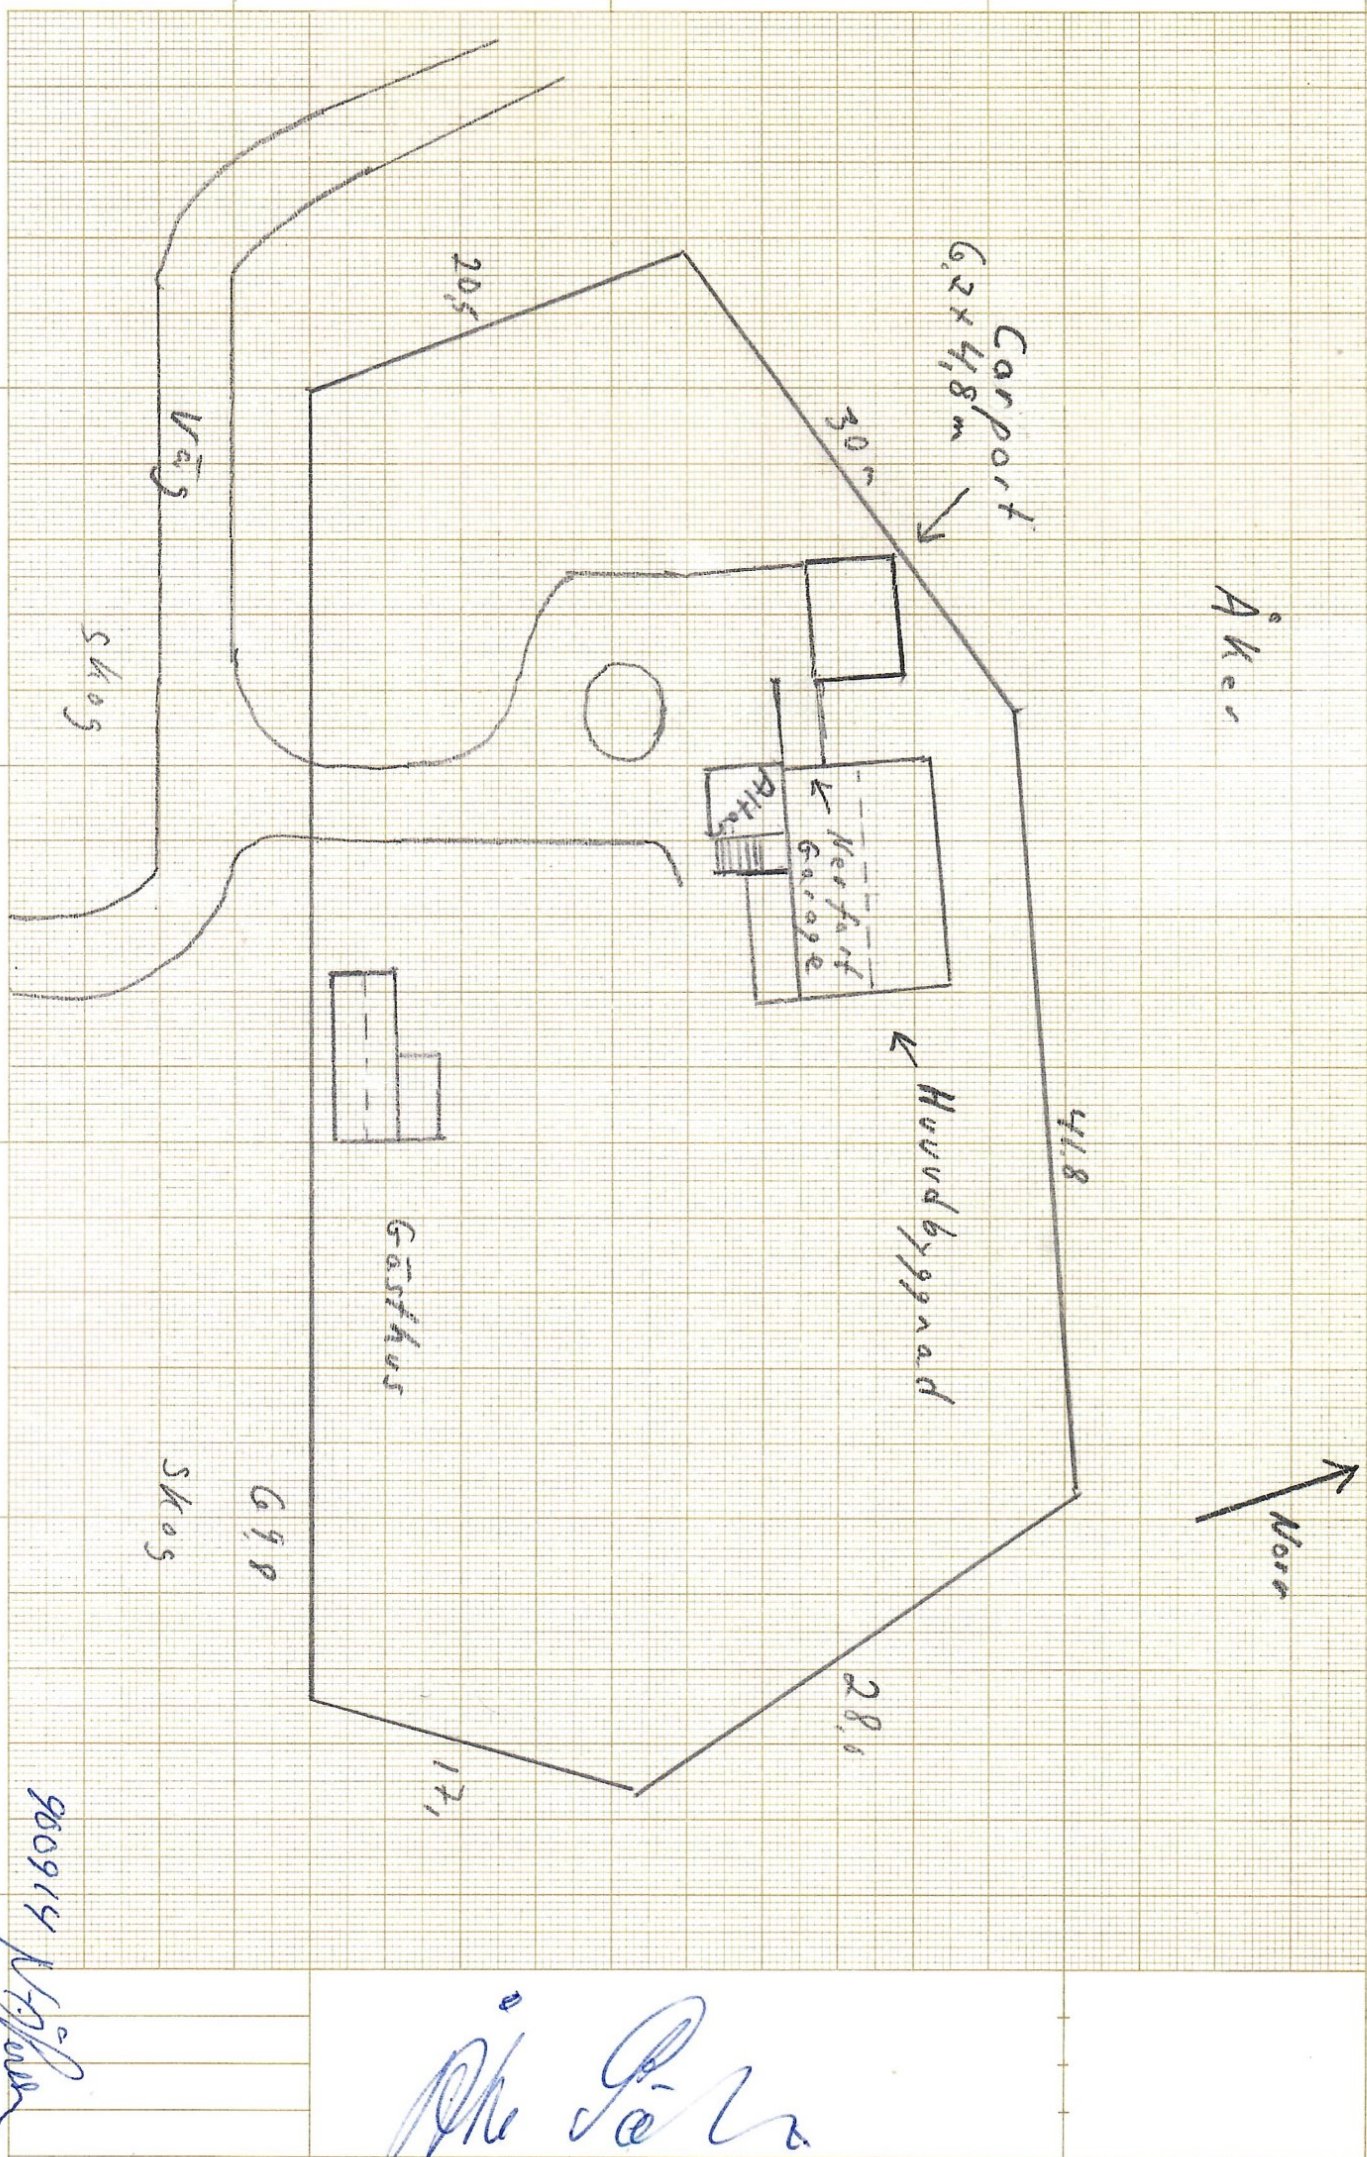

Åker

Carport  
6.2 x 4.8 m

30°

Kerfart  
Garage  
Pithug

Huvudbyggnad

41.8

Gästhus

Skog  
G 99

28.0

12.0

20.5

Väg

Skog

Norr

P. P.

960914 P. P.