



14

13

12

11

8

7

4

3

2

1

Etapp 2


Etapp 2

10

9

6

5

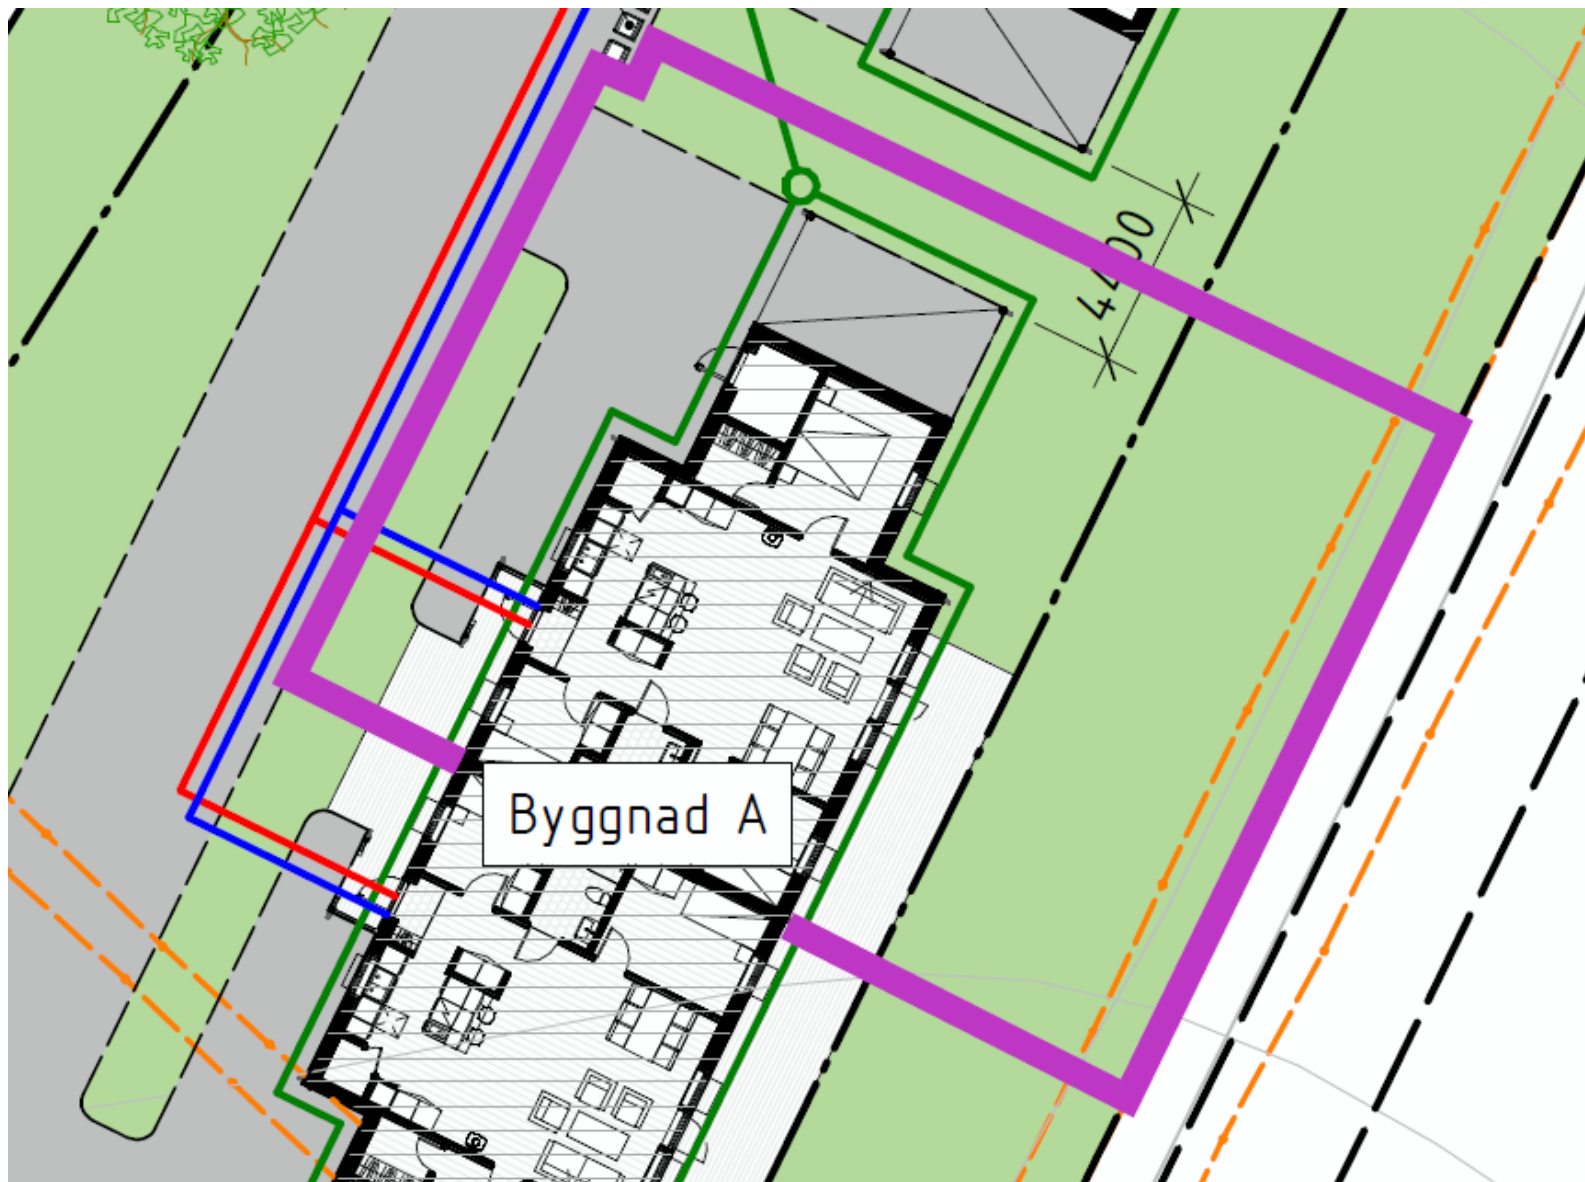

Byggnad A

Denna handling är skyddad av upphovsrättslagen och får ej användas i andra projekt än detta. Ritningar får ej ändras, kopieras, delges eller skickas till någon annan part utan Ritningshusets tillåtelse.

FÖRKLARINGAR

Alla mått i mm.
Alla höjder i m.

FÖRKORTNINGAR


DM	Diskmaskin
ELC	Elcentral
F	Frys
FSK	Fördelarskåp
G	Garderob
GB	Golvbrunn
HT	Handdukstork
K	Kyl
K/F	Kyl & frys
KM	Kombimaskin (tvätt & tork)
ST	Städskåp
TM	Tvättmaskin
TT	Torktumlare
TP	Tvättpelare
VFSK	Vattenfördelarskåp
VMSK	Vattenmätarskåp
VP	Värmepump

FÖRESKRIFTER

Inga föreskrifter.


HÄNVISNINGAR

Projekteringsunderlag för projektet upprättat.

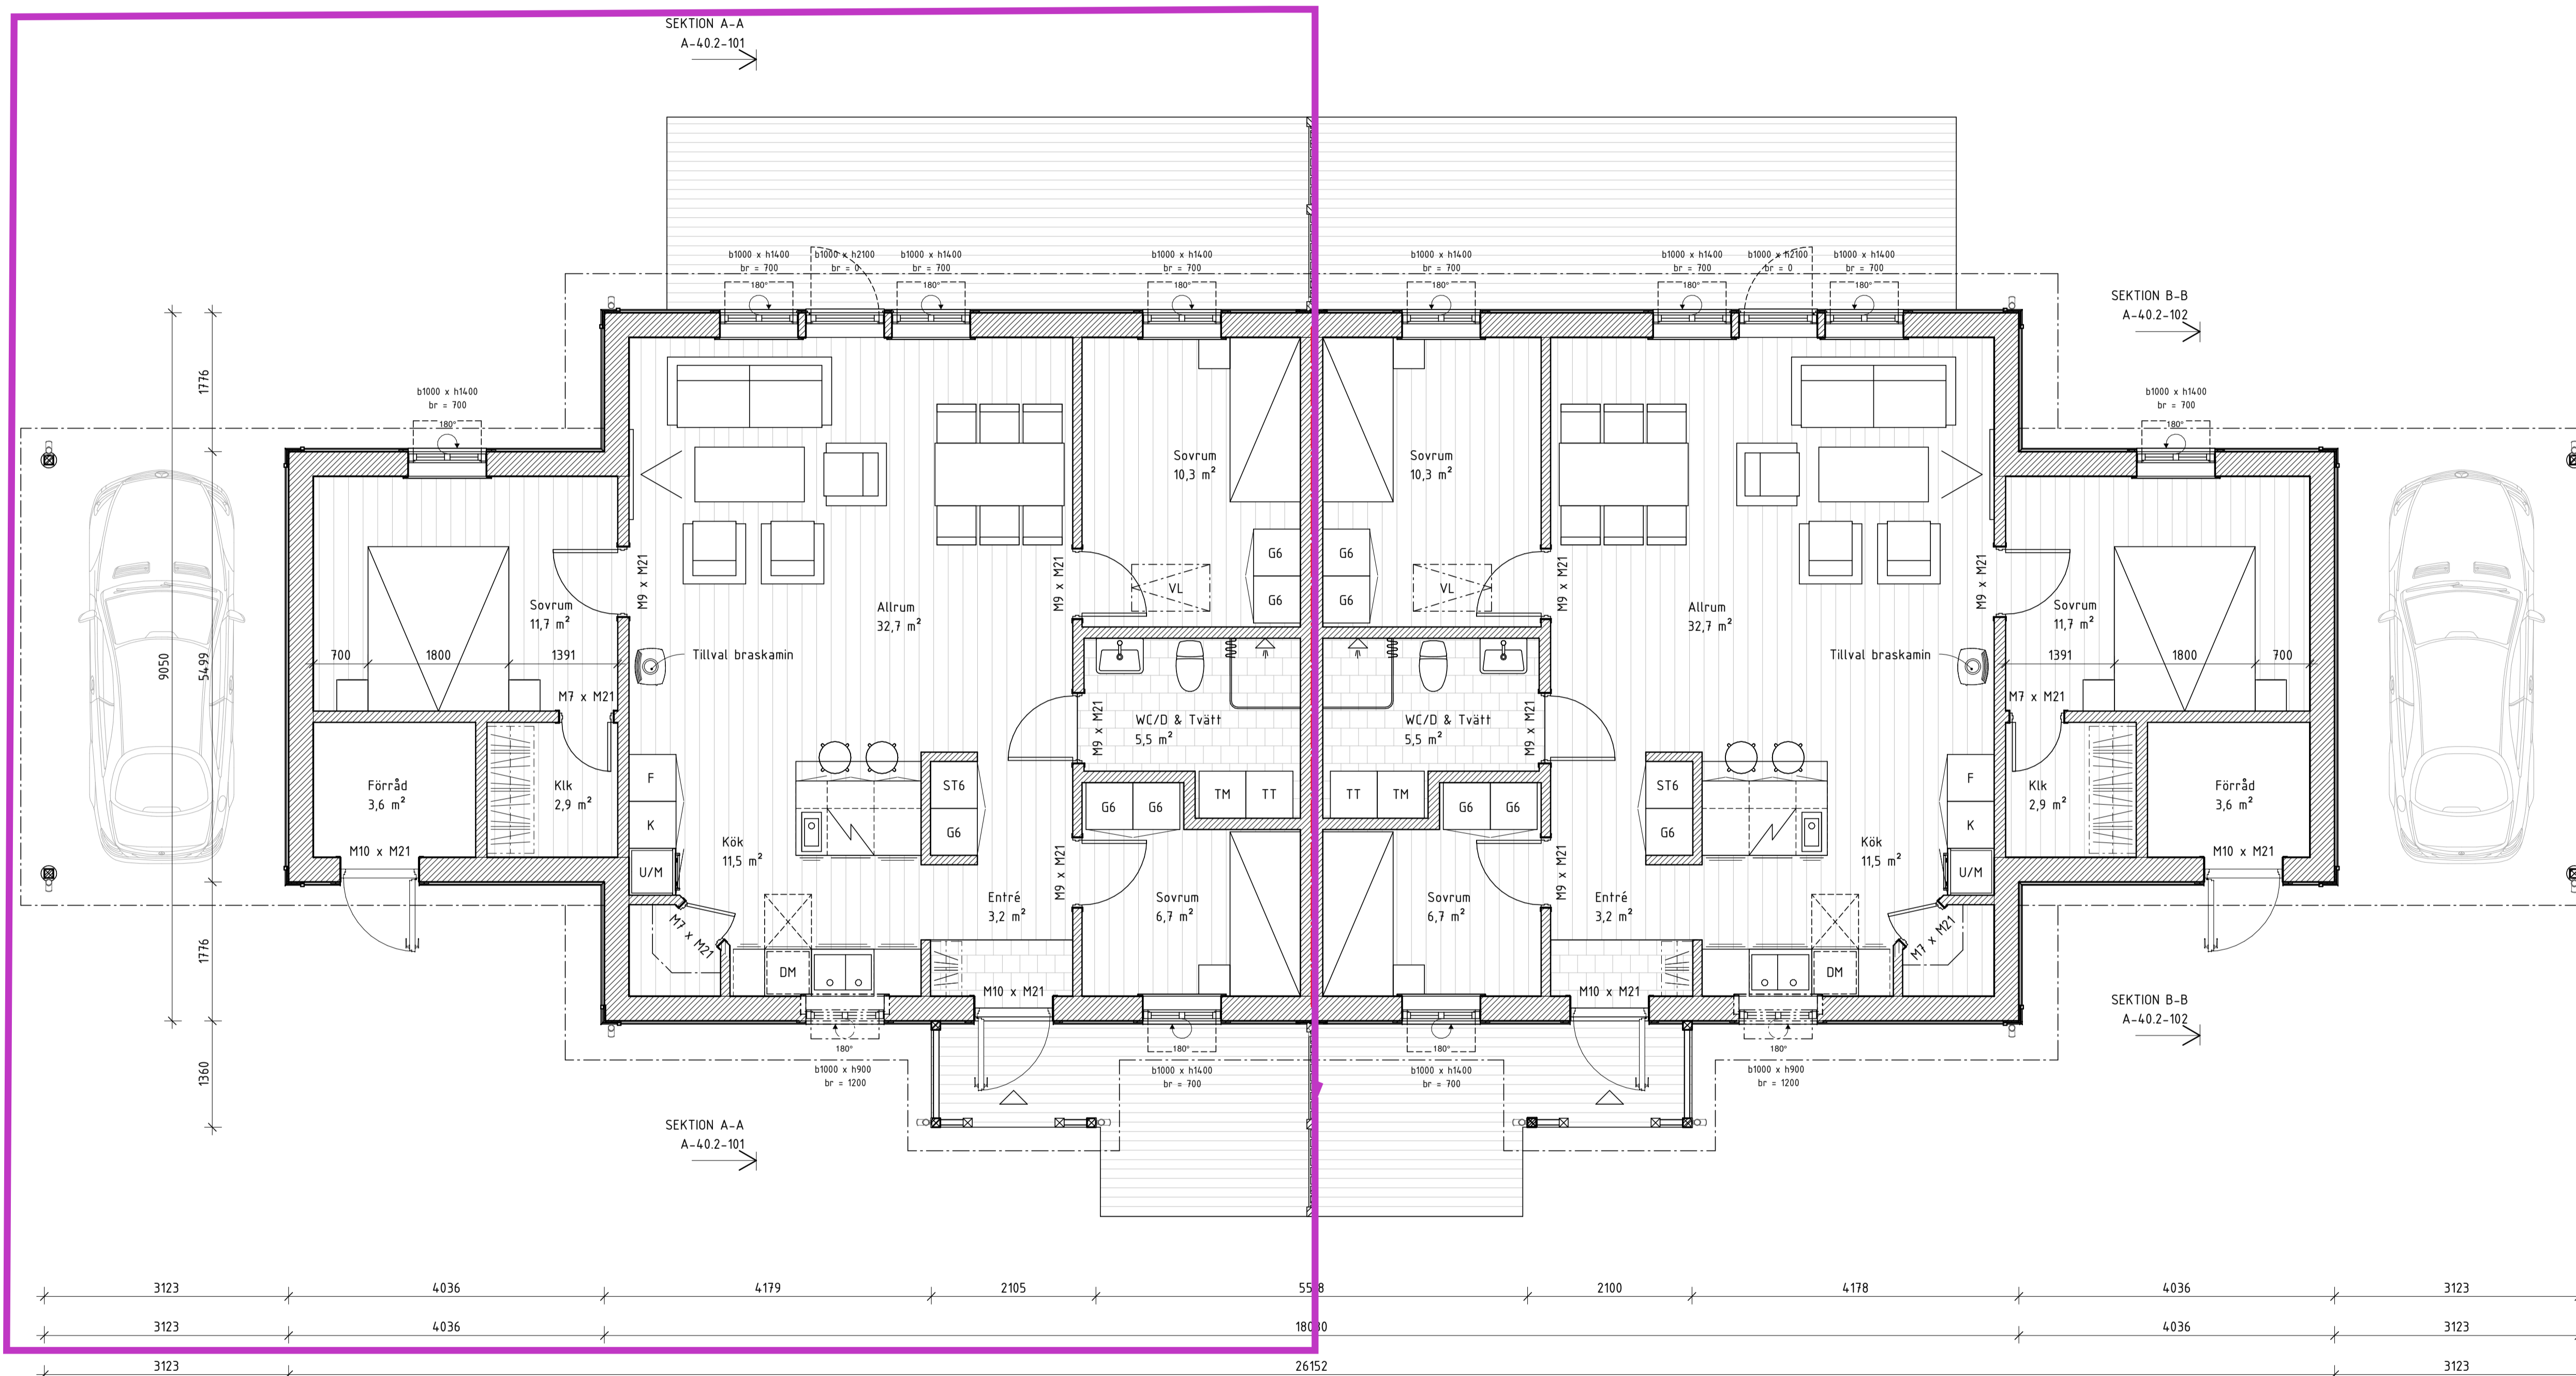

PLAN 0

SKALA A1 1:50 (A3 1:100)

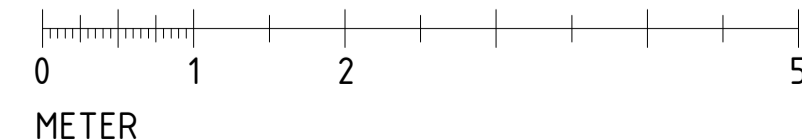

BYA: 248,1 m²
BTA: 208,0 m²
BOA: 2 lgh á 87,6 m²

BET ANDRINGEN AVSER DATUM SIGN

RELATIONSHANDLING

SKEDVI KYRBY 34:9

SÅTERS KOMMUN

BESTÄLLARE



PROJEKTÖR



HÖGBERGSGATAN 44
771 35 LUDVIKA

A Jonathan Jansson tel. 0240-102 00

UPPRAG NR 19187 RITAD/KONSTR. AV J.JANSSON HANDLÄGGARE J.JANSSON

DATUM 2024-10-09 ANSVARIG J.JANSSON

Nybyggnad
Tvåbostadshus, byggnad A, B, D & E
Plan 0

SKALA A1 1:50 A3 1:100 NUMMER A-40.1-101 BET