




PLAN 0

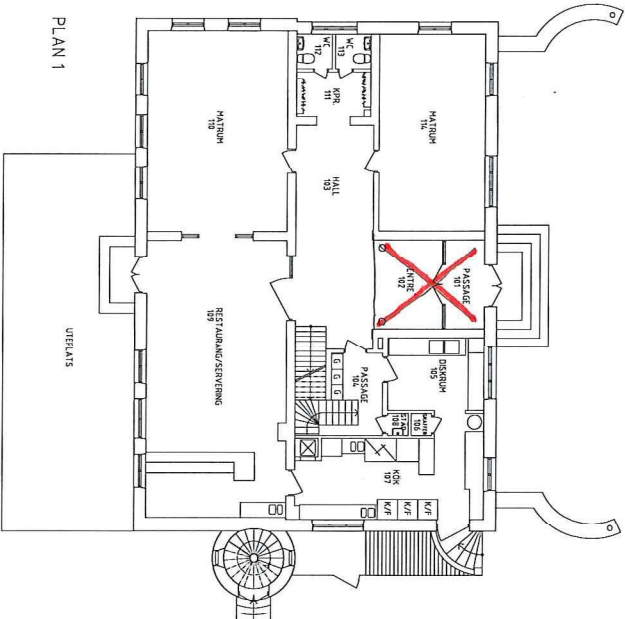

PLAN 1

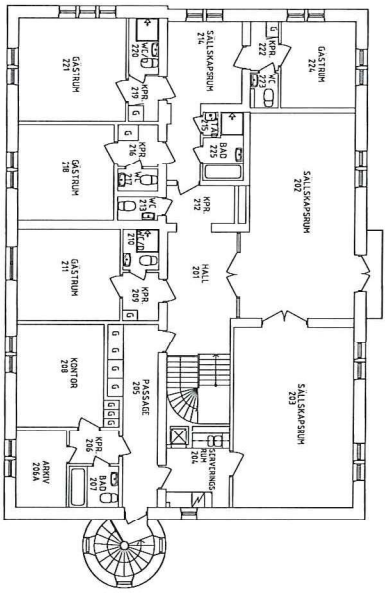



PLAN 2

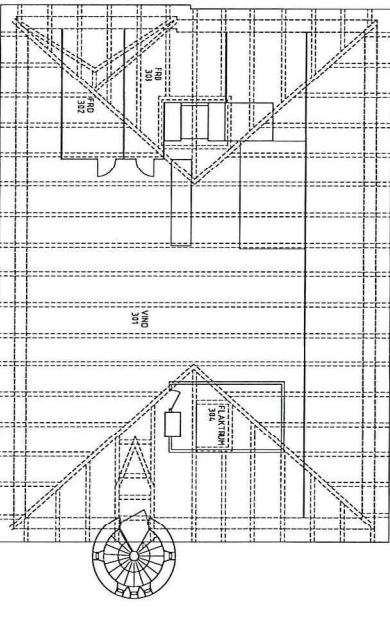


PLAN 3

RT	ART	ANMÄRKNING	SKALA	NO
RELATIONSRIKNING				
HÄLLAROTTET 2:4				
KÖPKLA KORPMUN				
Stadsark Produktion				
BYGGNAD	BYGGNADENS AV	BYGGNADENS		
050323	JK	PROJEKT		
HÄLLAROTTET 2:4				
TRIÖBITEN				
PLAN 0 - 3				
1:100	RT	R002		

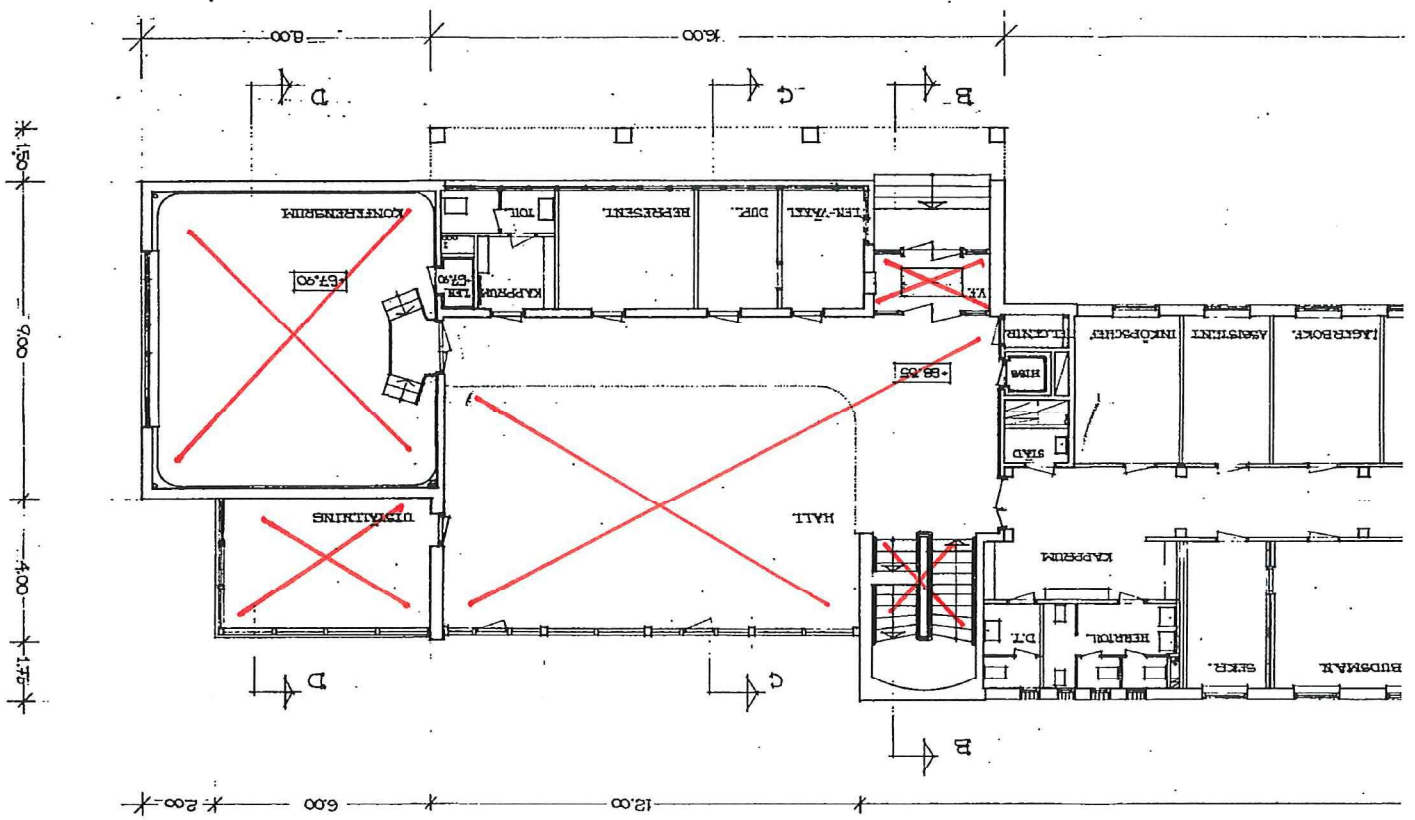

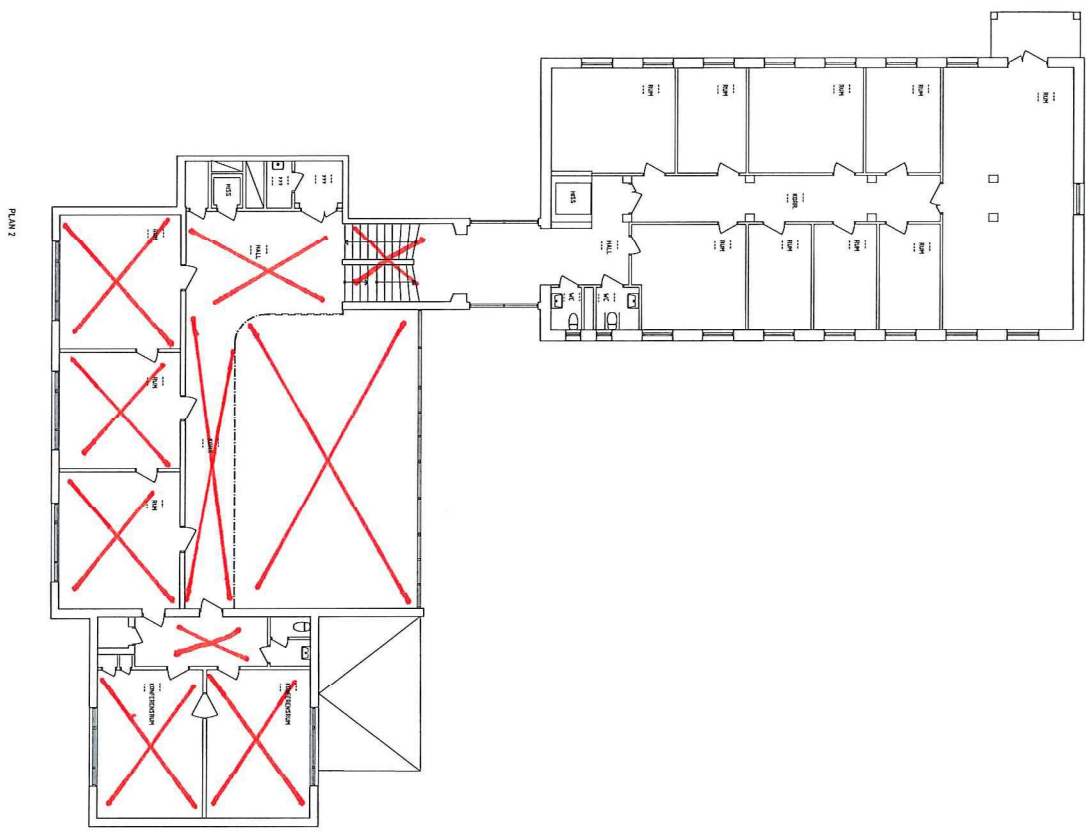

<b>RELATIONSHANDLING</b>				
BYRSTA 15				
KUMLA KOMMUN				
<b>KUMLA KOMMUN</b>				
 STADENS TILLÄMNING 2018-08-17				
2018-08-17 Yrskult - Huvudentor Yrskult Våning 2				
SKALA	INNEHÅLL	REF	REF	REF
AR:1200/AR:1200	A-4.0.1-200			