


Plan 1/800

B-lv D§ 103/2005-1101

111900

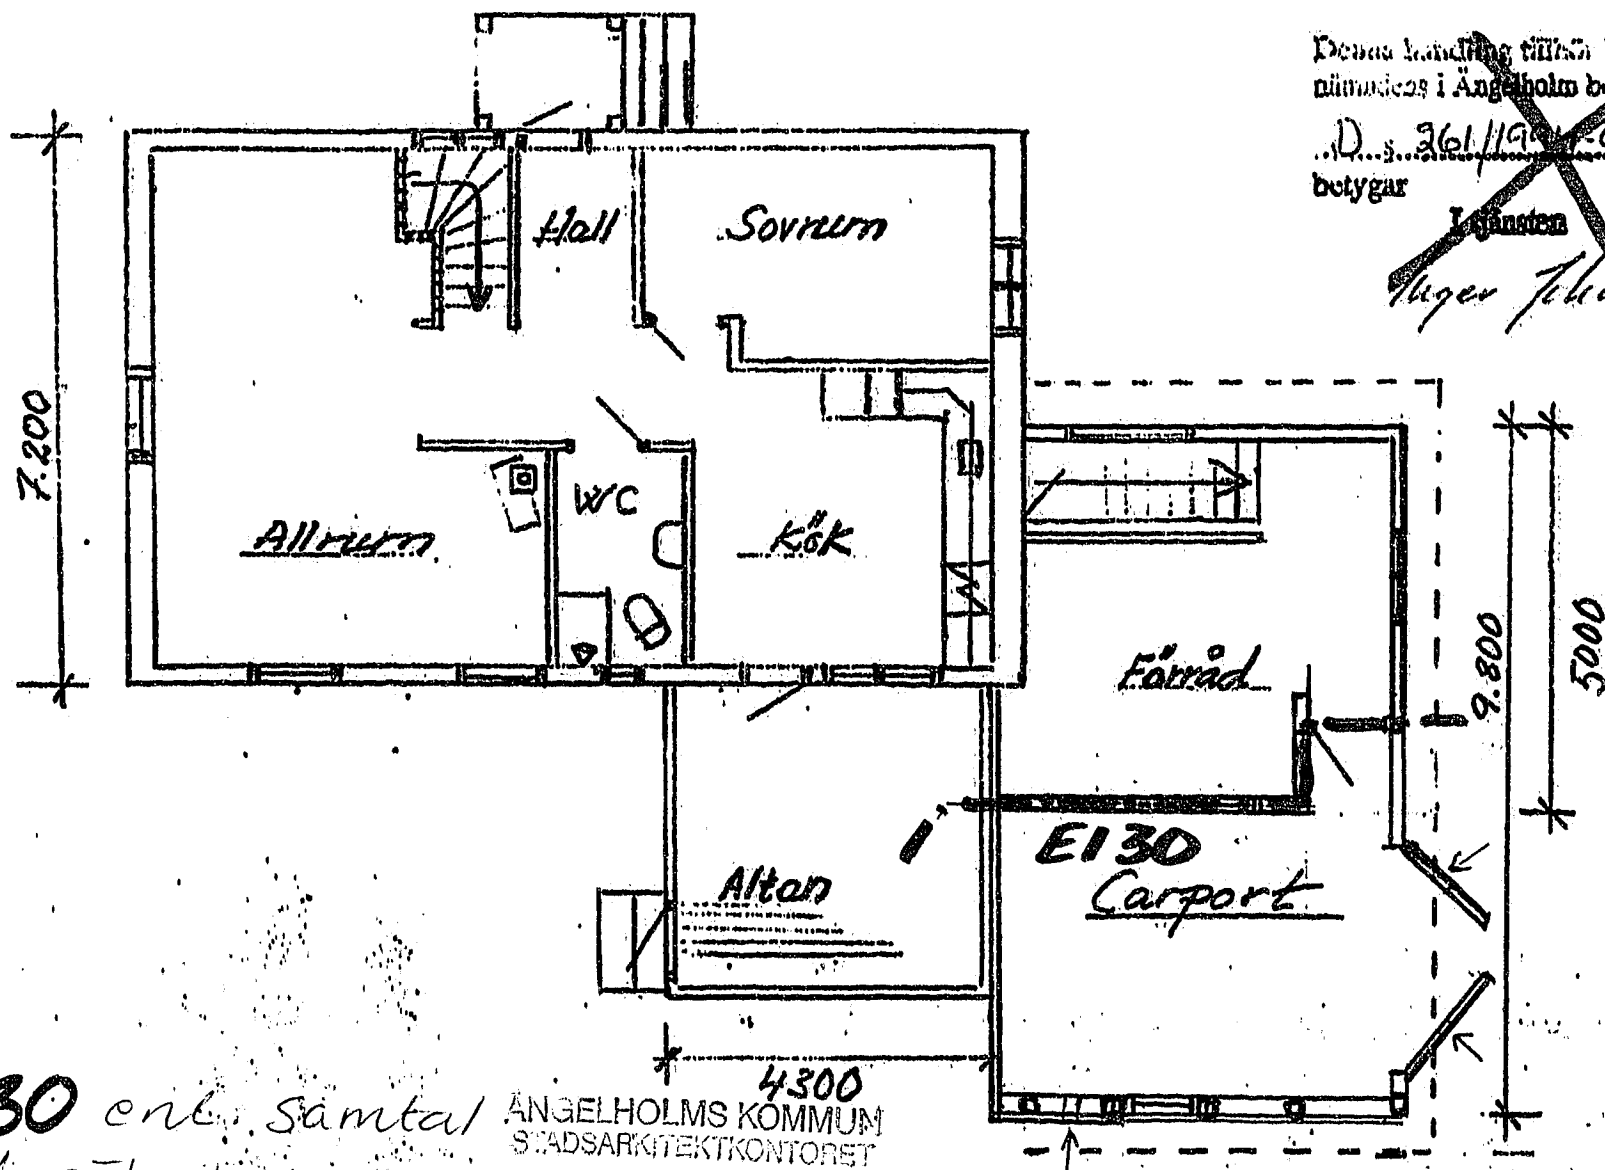

betygar

~~Jansten~~

~~Uger Johansson~~

~~94102~~

E130 enl. samtal
med sökande 05/1101.

ÄNGELHOLMS KOMMUN
STADSARKITEKTKONTORET

2005-10-21

05-1024

94.0220.

21.11.05.

Lerbäckshult 6:133

Lars Erik Svensson

Skala 1:100

0 1 2 3 4 5 6 7 8 9 10