





Fasad mot norr

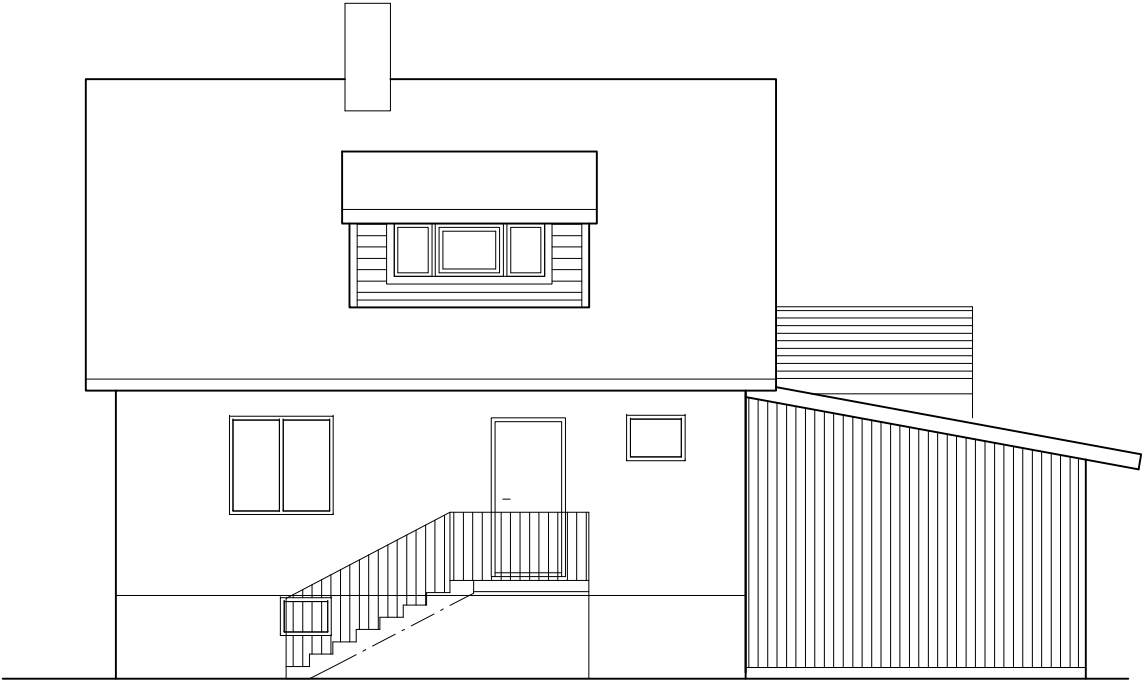

Fasad mot väster

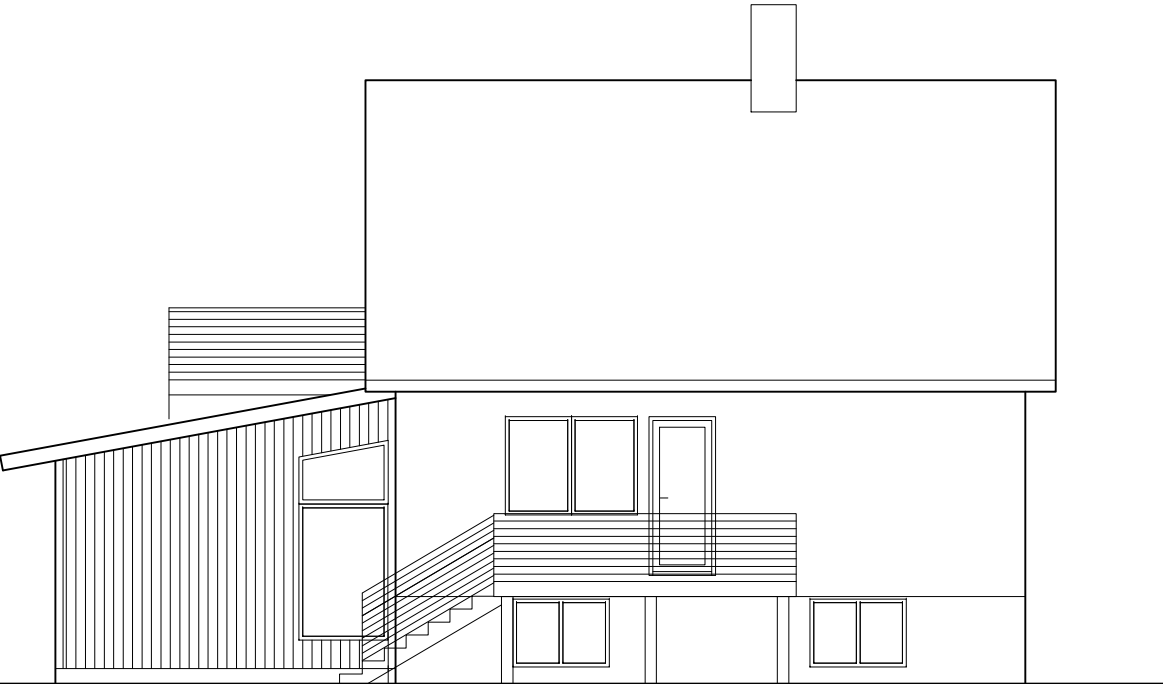

Fasad mot söder



Fasad mot öster

A		Allmän revidering	00	2015-09-02
BET	ANT	ÄNDRINGEN AVSER	SIGN	DATUM
Relationsritning				
Fjällbacka 125:11				
 Aspekt Arkitektur Villavägen 11 443 32 Lerum Tel: 0708 177 508 oo@aark.se				
UPPDRAG NR 1010		RITAD AV 00		HANDLÄGGARE O Olsson
DATUM 2010-11-18		ANSVARIG		
Tillbyggnad Enbostadshus Fasader				
SKALA 1:100		NUMMER A01:02		BET A