



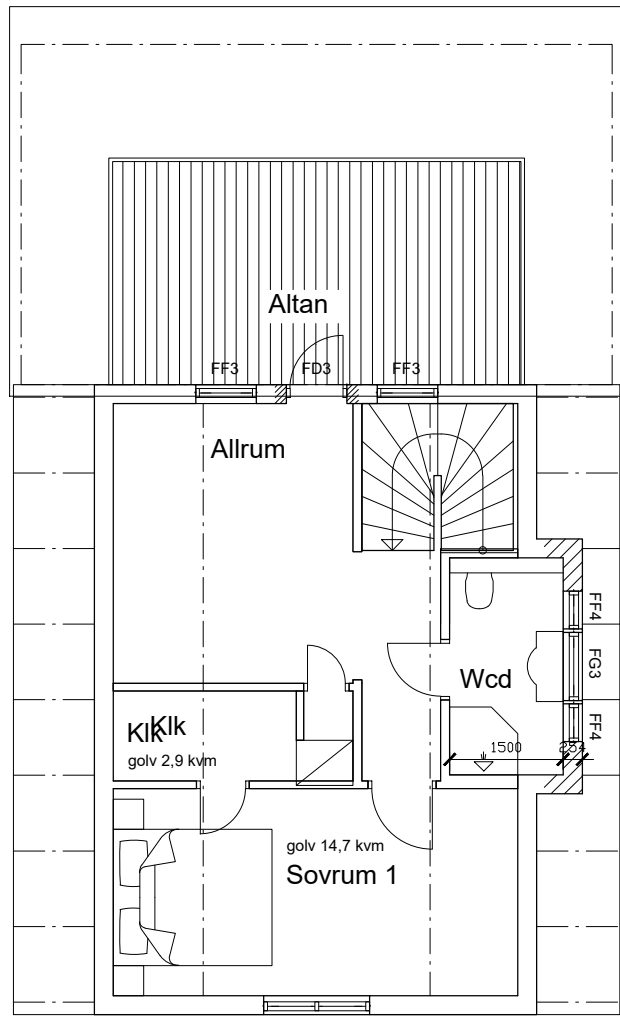


Vindsplan 38 m² boarea

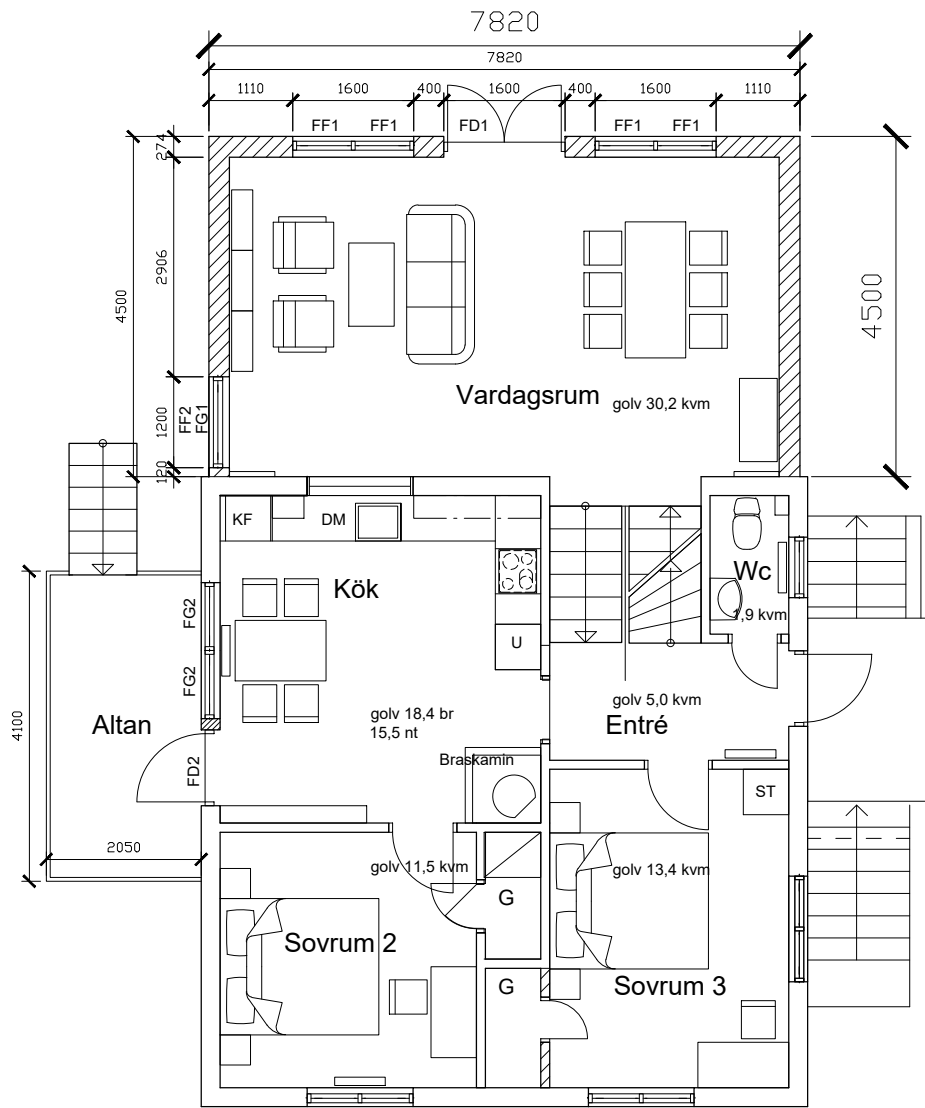


Entréplan 90 m² boarea

- Ny vägg
Befintlig vägg

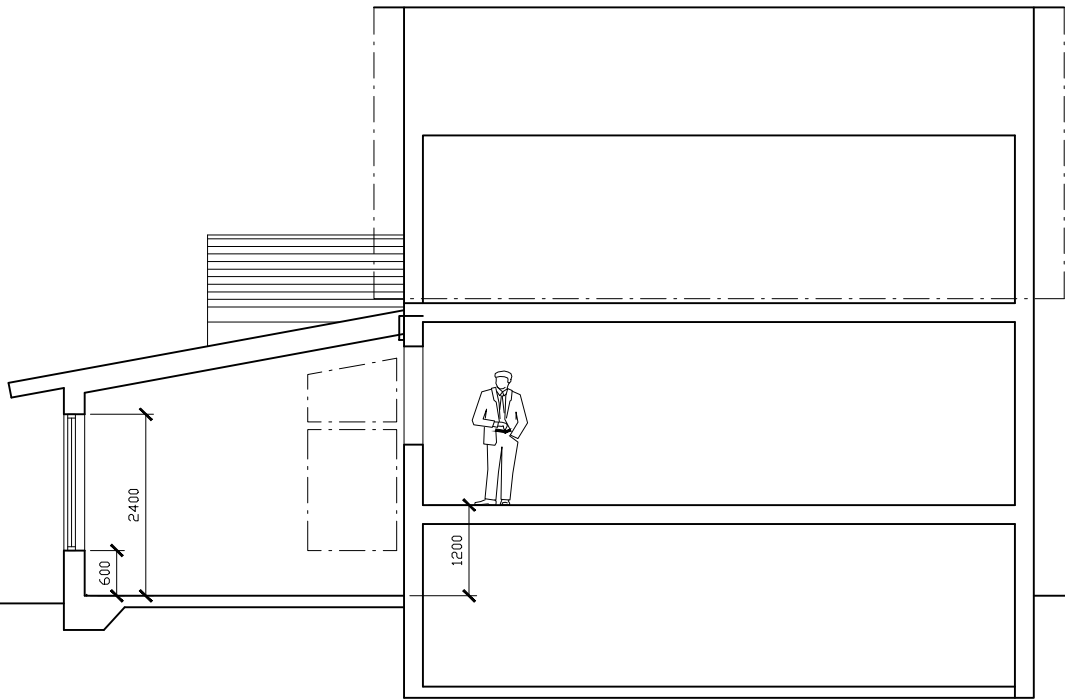

Längdsektion

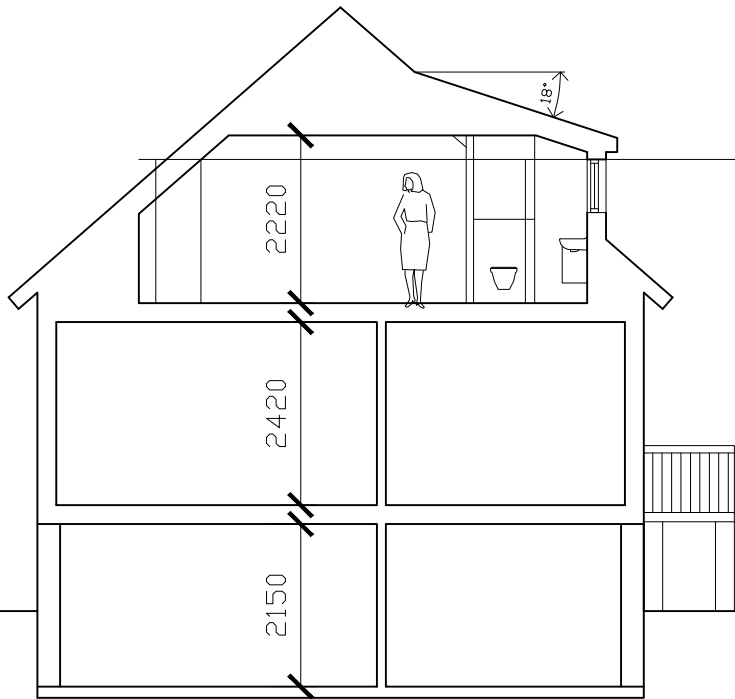

Sektion

A		Allmän revidering	00	2015-09-02
BET	ANT	ÄNDRINGEN AVSER	SIGN	DATUM
Relationsritning				
Fjällbacka 125:11				
 Aspekt Arkitektur Villavägen 11 443 32 Lerum Tel: 0708 177 508 oo@aark.se				
UPPDRAG NR 1010		RITAD AV 00		HANDLÄGGARE O Ohlsson
DATUM 2010-11-18		ANSVARIG		
Tillbyggnad Enbostadshus Planer, sektion				
SKALA 1:100		NUMMER A01:01		BET A