


Relationshandling planritning Älmsta 2:74

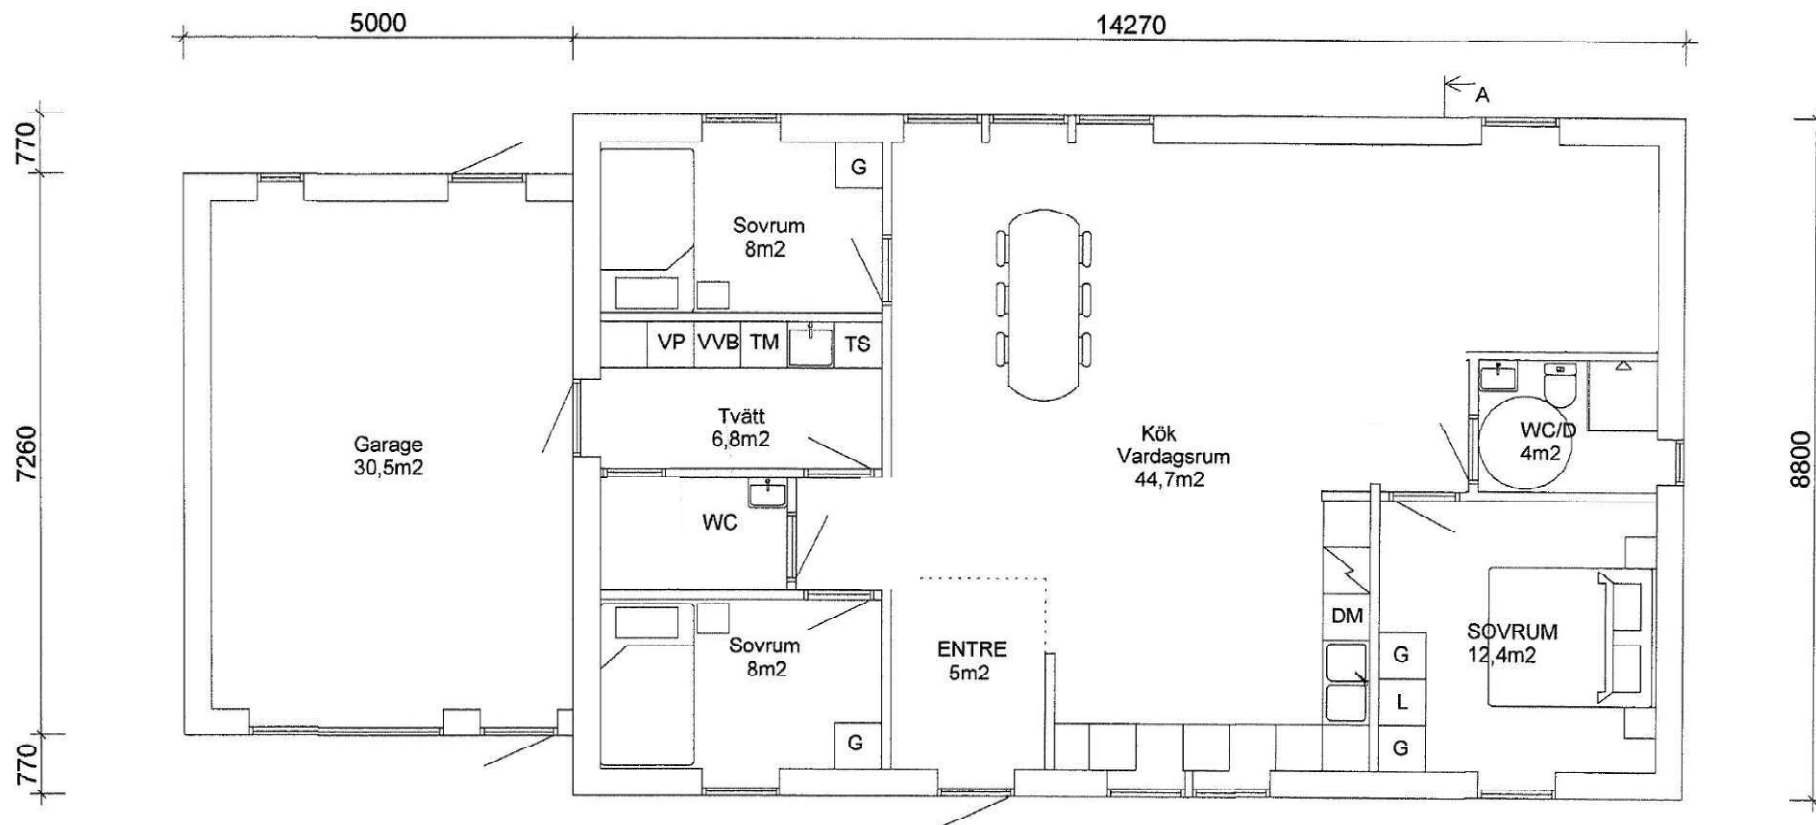

RITAD KONSTR.AV

GRANSK

ARBETSNR.

170329-200nya

20170330

Nya Hus i Roslagen
Villa 2:74 Älmsta
Norrtälje Kommun

SKALA 1:100

KOD TYP POS
170329-200

RITNINGSNUMMER
Standard

REV.