




FÖRKLARINGAR

ALLA MÅTT ANGES I MILLIMETER, MM, OM ANNAT EJ ANGES

No color scheme assigned to view

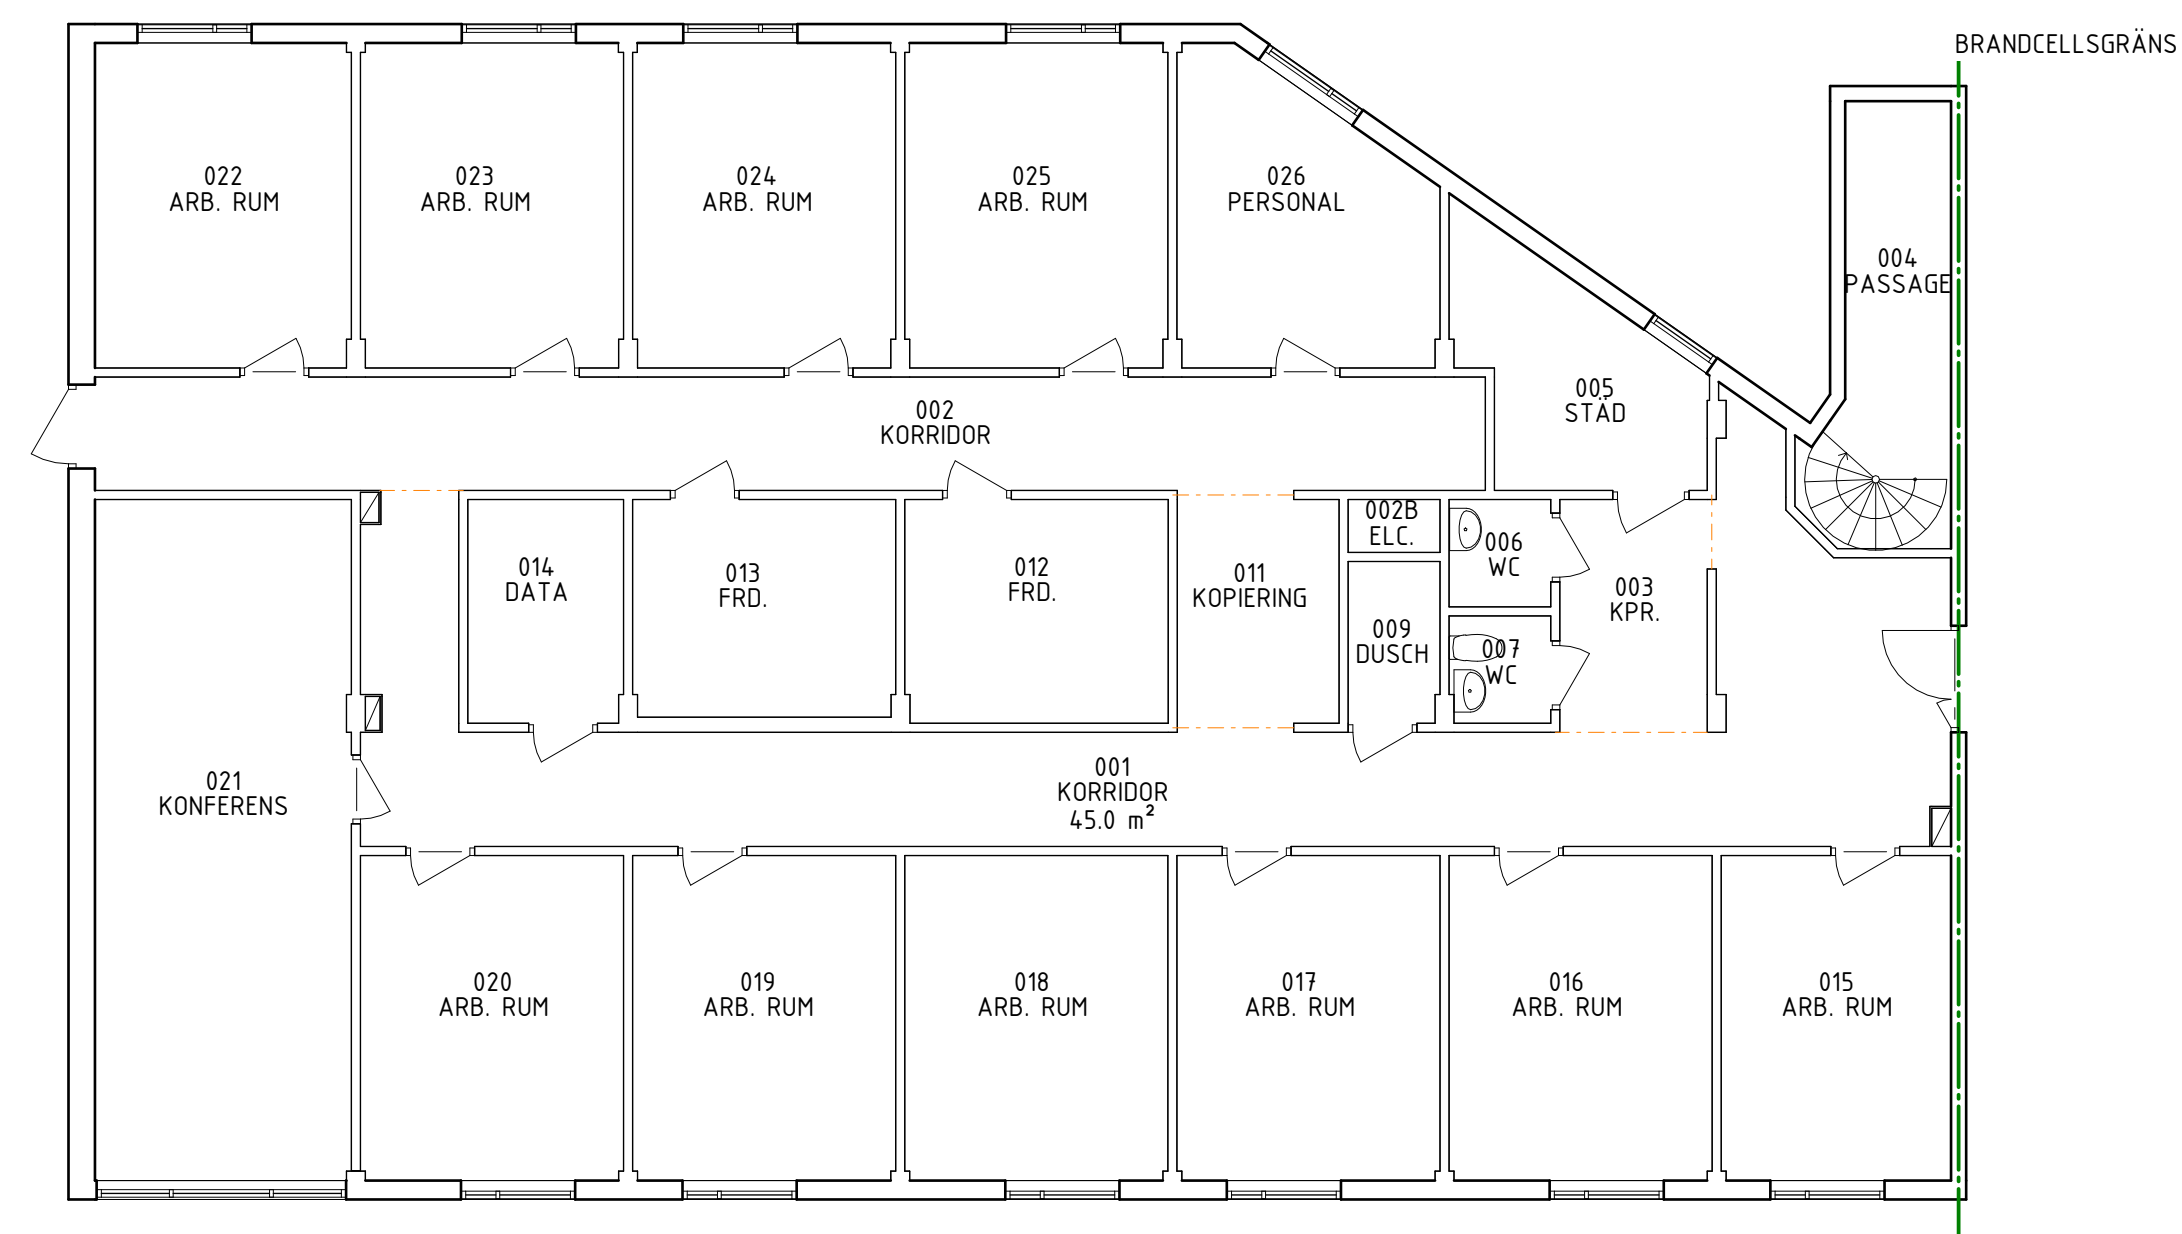

00 Plan
SKALA 1 : 100

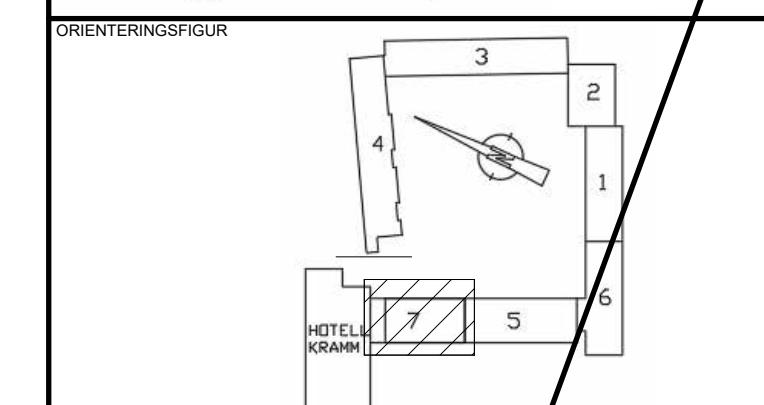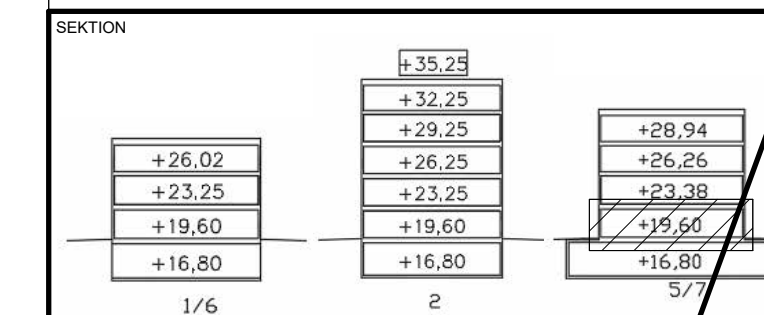

STATUS: PRELIMINÄR
HANDLING: RELATIONSHANDLING
DATUM: 2023-03-07



PROJEKTNAMN: NYTTAN/HOTELL KRAMM
OMRADE: Kv. NYTTAN

PROJEKTNUMMER: 006-07 (7012)
DIARIENUMMER: NYTTAN 14

DISCIPLIN: A1
UPPDRAGSNUMMER: SKAPAD AV

TELEFON: KONTAKTPERSON
BYGGNADSVETT: PLUSHAUD (RH 2000)

VÄNINGSPLAN: 00
HUSDEL: 07
DELOMRADE

SYSTEM: PLAN 0
BYGGKATEGORI: PLAN
SKALA: 1:100
FORMAT: A1
DOCUMENTNUMMER: A-006-07-001