
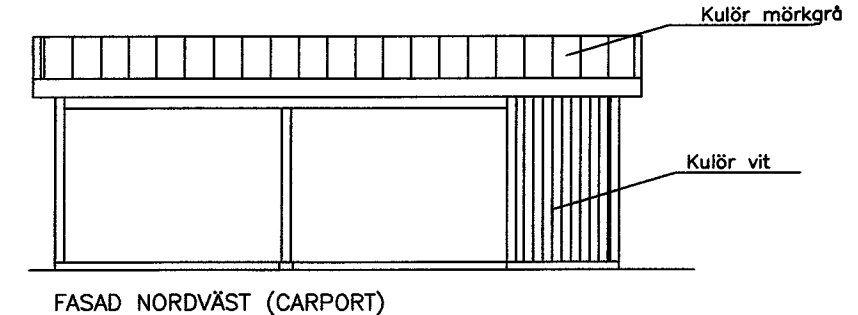
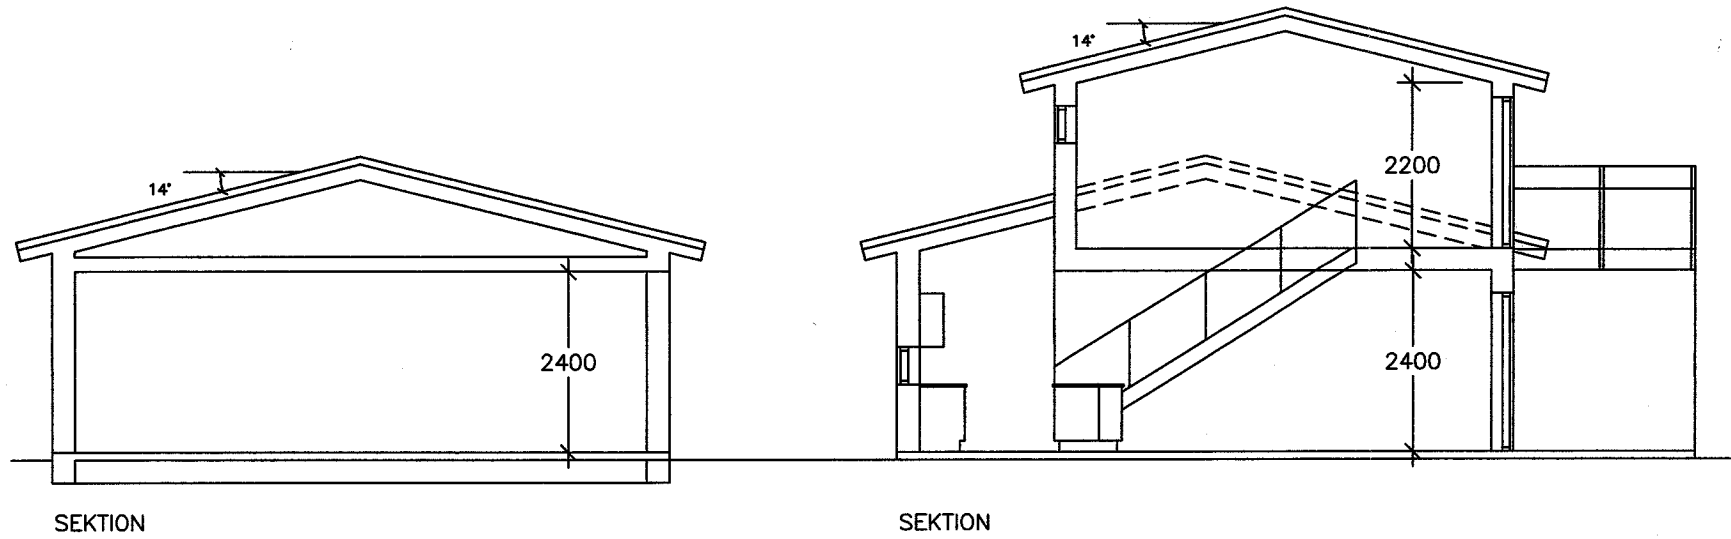
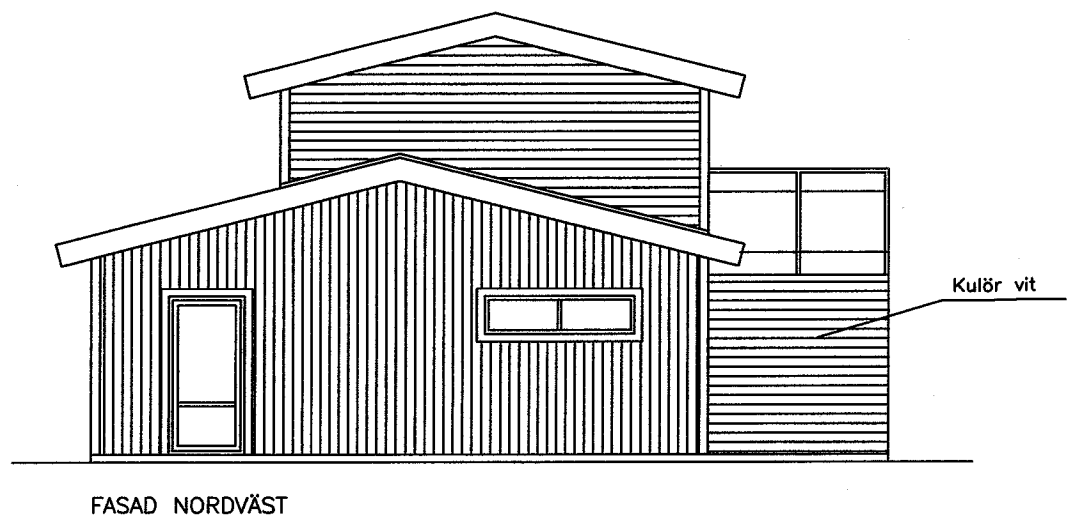
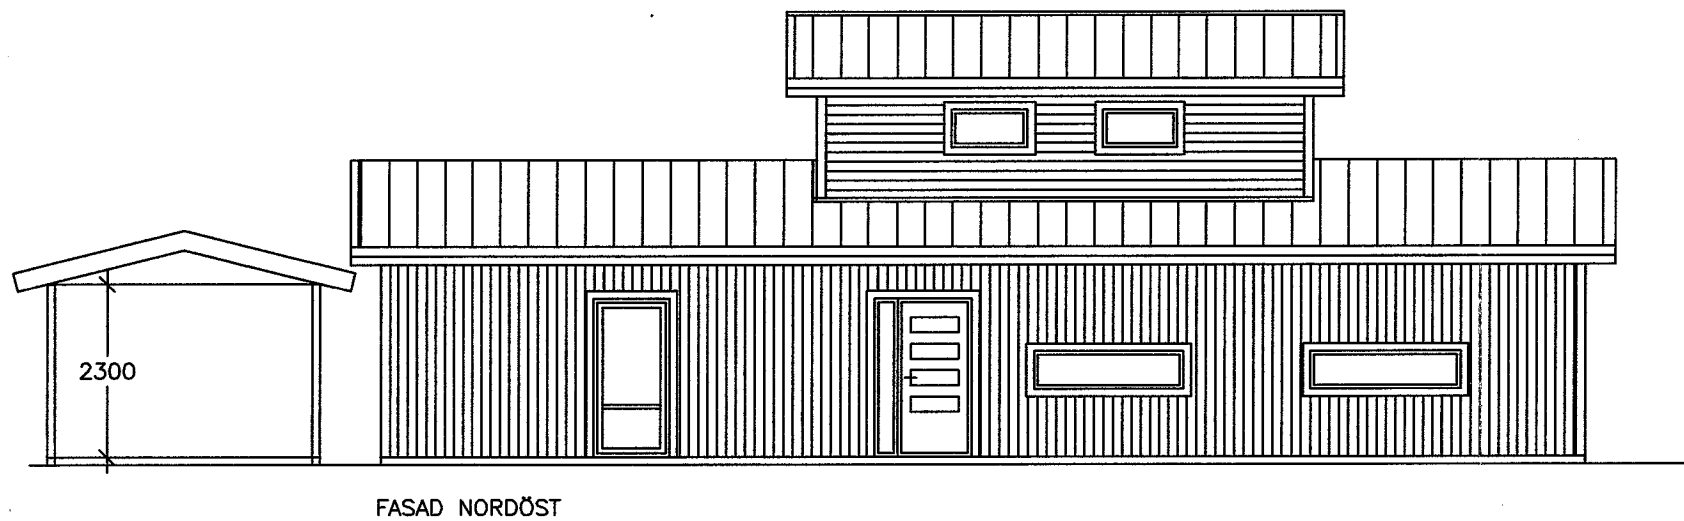
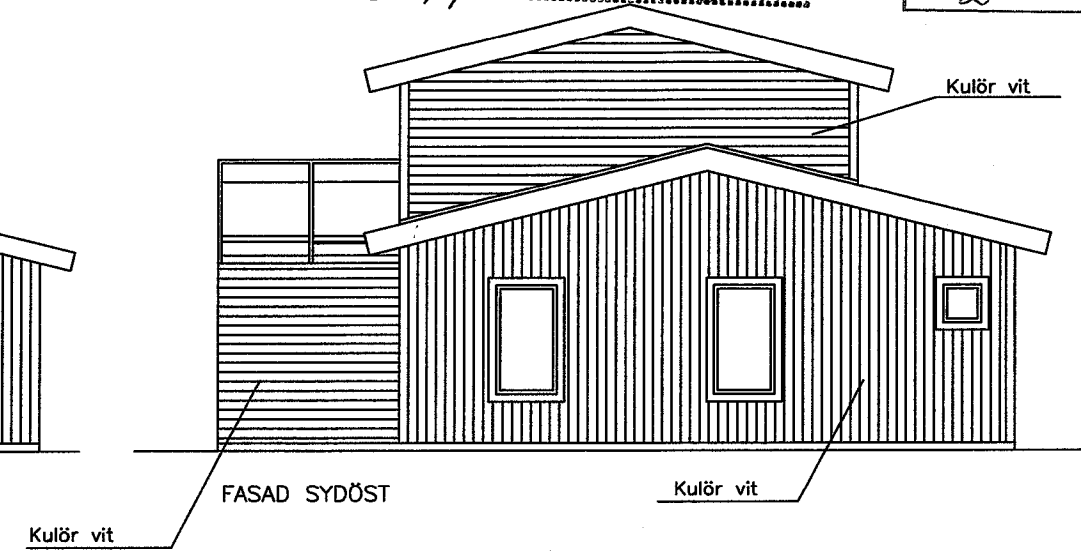


Revidering enl. denna ritning tillhörande
 bygglov 2013-11-18 § 9075
 Granskad 2015-12-17
 Bygglövsnämnden i Falkenbergs kommun.

STADSBYGGNADSKONTORET
 FALKENBERG
 2015-12-17
 DNR 2013-80767

Delegat: *[Signature]*

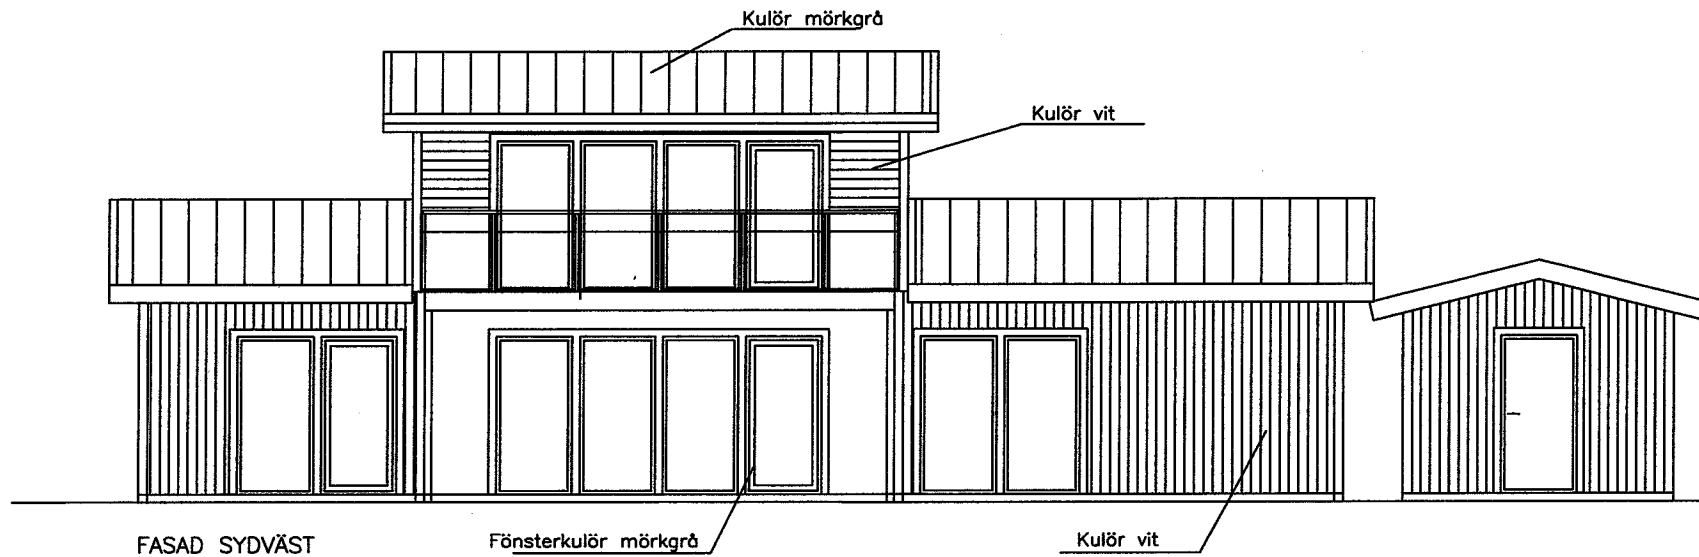

RELATIONSHANDLING 2015-12-10

A	kompl	färgsättning	BJ	131114
rev		revideringen avser	sign	dat
BerraCon Projekt AB Timmermansliden 14 311 35 Falkenberg tel: 0703 252106				
LÅNGASAND 4:32 FALKENBERGS KOMMUN nybyggnad fritidshus				
ritad	BJ	konstr	fasader, sektion skala 1:100	
Falkenberg 2013-10-29		arb.nr	ritn.nr	A:03 A