


N

SKALA 1:100

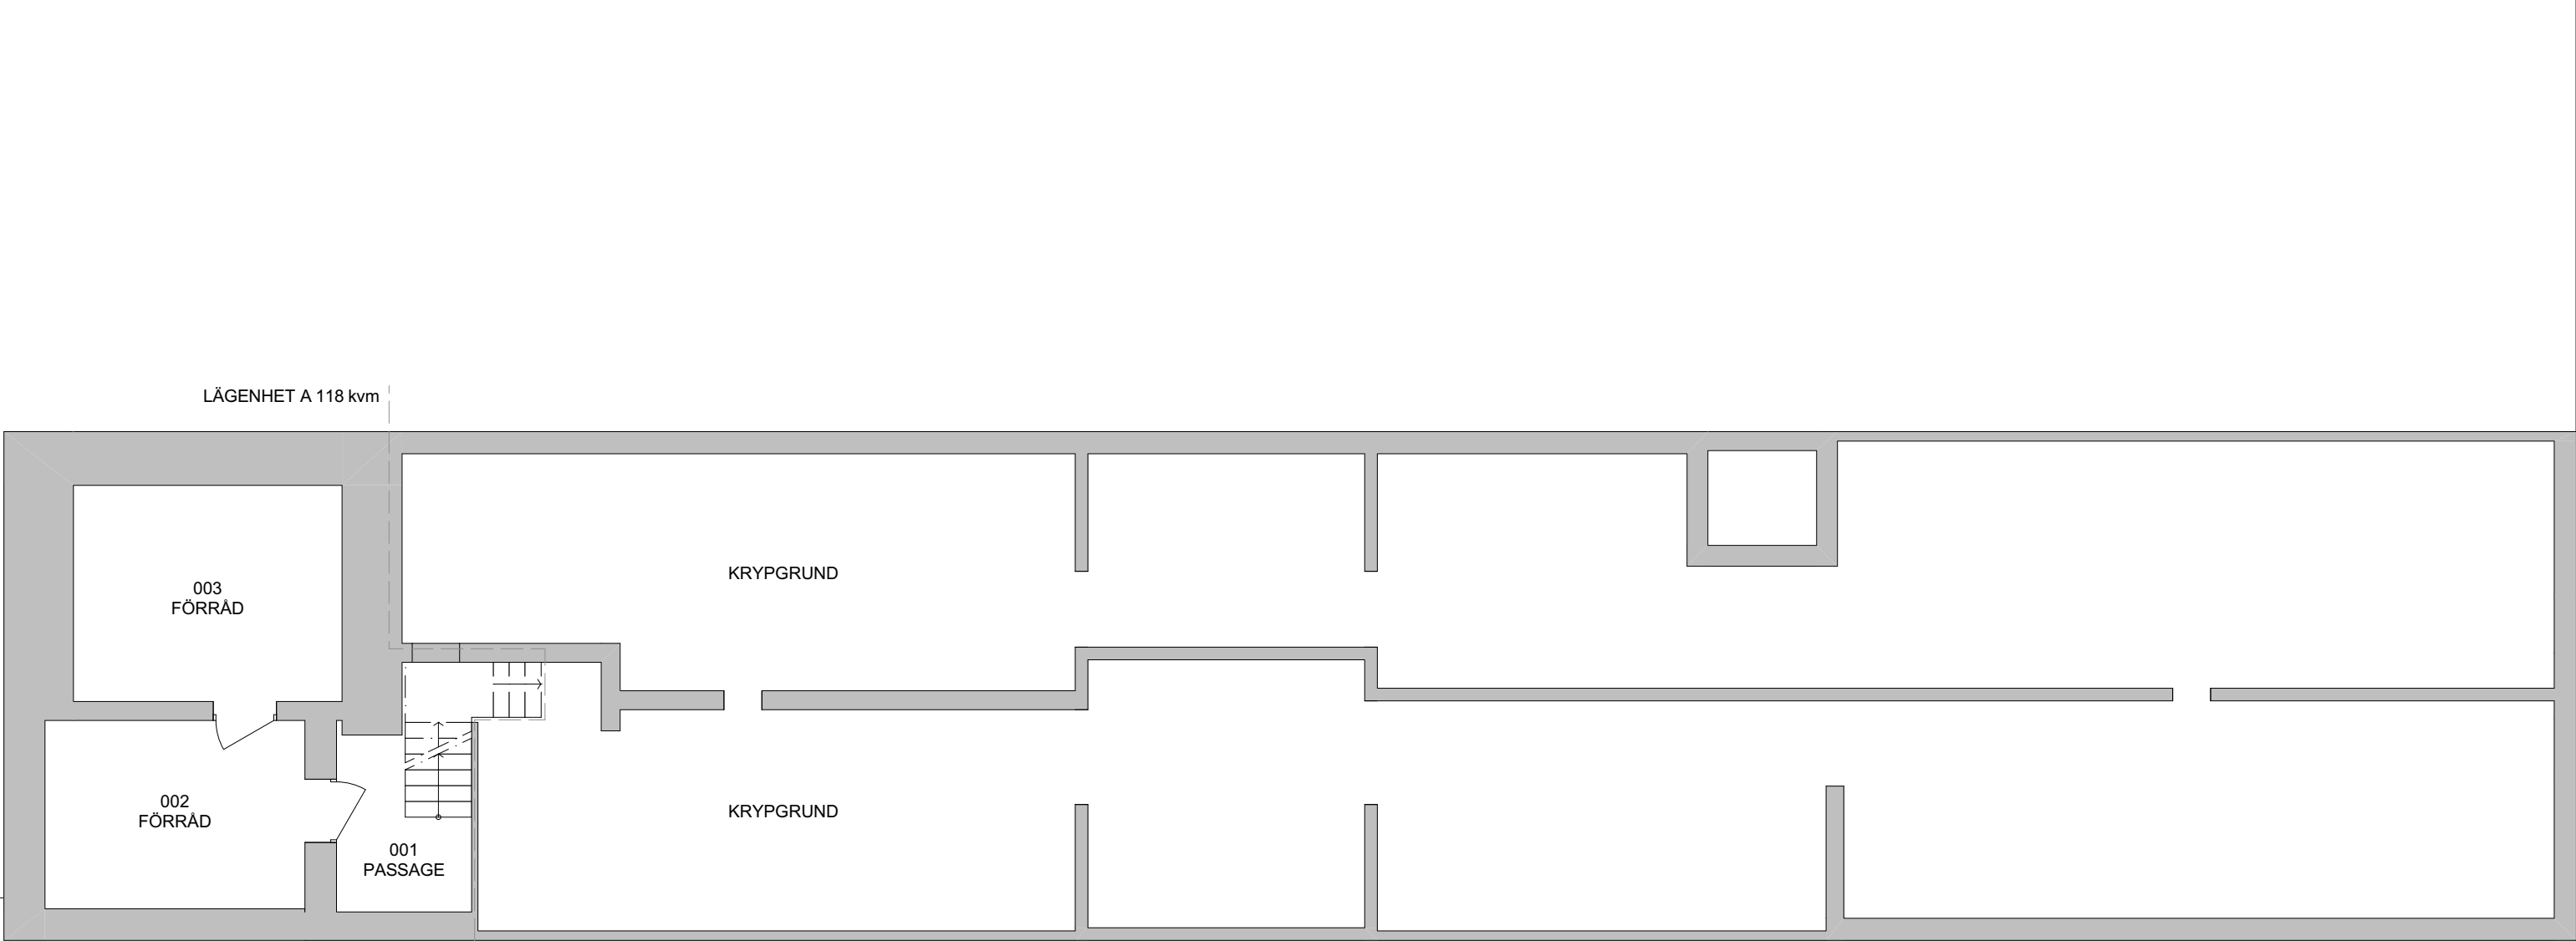

BET		ÄNDRING AVSER		DATUM	Sign.
RELATIONSHANDLING					
Barup & Edström ARKITEKTKONTOR					
A		BARUP & EDSTRÖM ARKITEKTKONTOR AB E-post: ark@barupedstrom.se		Tel: 0414-13100	
K					
E					
V					
PROJEKT ÄNDRAD ANVÄNDNING - VERKSAMHET TILL BOSTAD					
DATUM 2025-02-21		RITAD AV SB	HANDLÄGGARE MATS EDSTRÖM		
SIMRISHAMN-KVARNBY 149:1 STORA NYGATAN 1, SKILLINGE KÄLLARPLAN					
SKALA 1:100 (A3)		RITNINGSNUMMER A-40-1-114			REV