



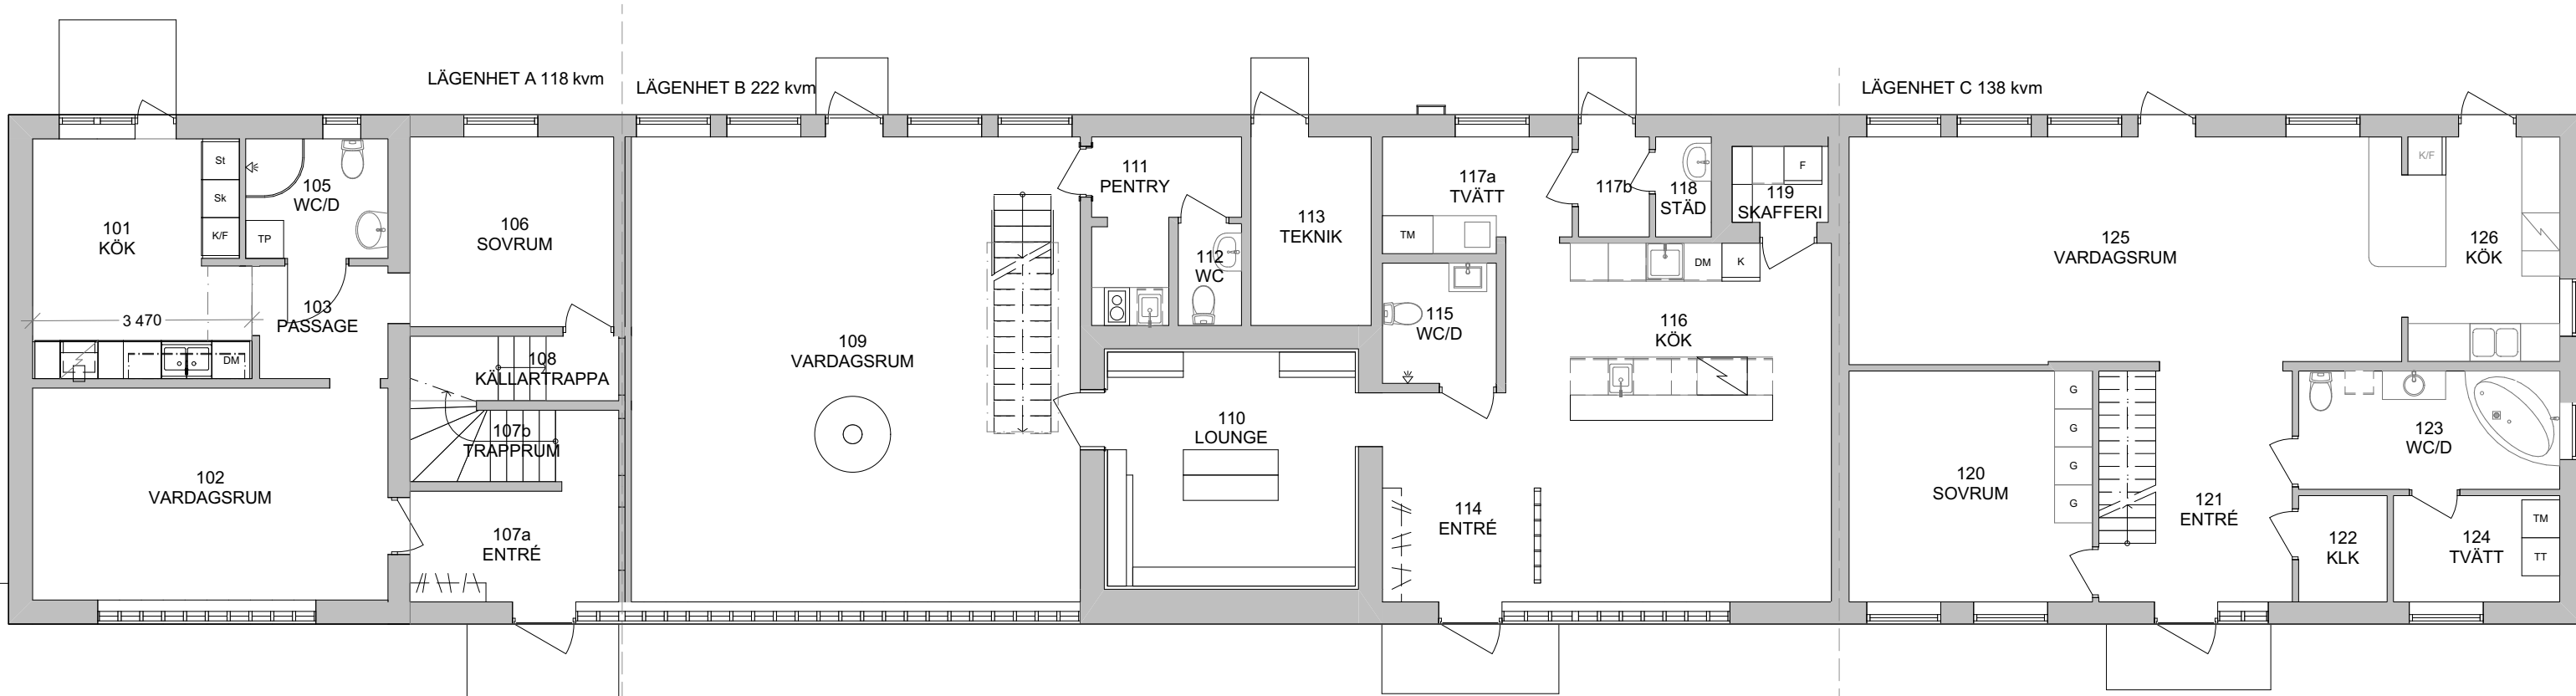

1A

1B

1C

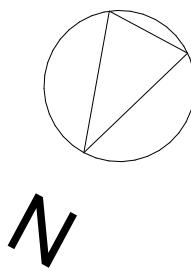

SKALA 1:100



BET	ÄNDRING AVSER		DATUM	Sign.
RELATIONSHANDLING				
 Barup & Edström ARKITEKTKONTOR				
A	BARUP & EDSTRÖM ARKITEKTKONTOR AB E-post: ark@barupedstrom.se		Tel: 0414-13100	
K				
E				
V				
PROJEKT ÄNDRAD ANVÄNDNING - VERKSAMHET TILL BOSTAD				
DATUM 2025-02-21		RITAD AV SB	HANDLÄGGARE MATS EDSTRÖM	
SIMRISHAMN-KVARNBY 149:1 STORA NYGATAN 1, SKILLINGE ENTRÉPLAN				
SKALA 1:100 (A3)		RITNINGSNUMMER A-40-1-115		REV