


Detta dokument är Mjöbäcksvillans egendom. Det får inte kopieras och dess innehåll får ej delges tredje person utan vårt skriftliga tillstånd. Överträdelse av denna bestämmelse

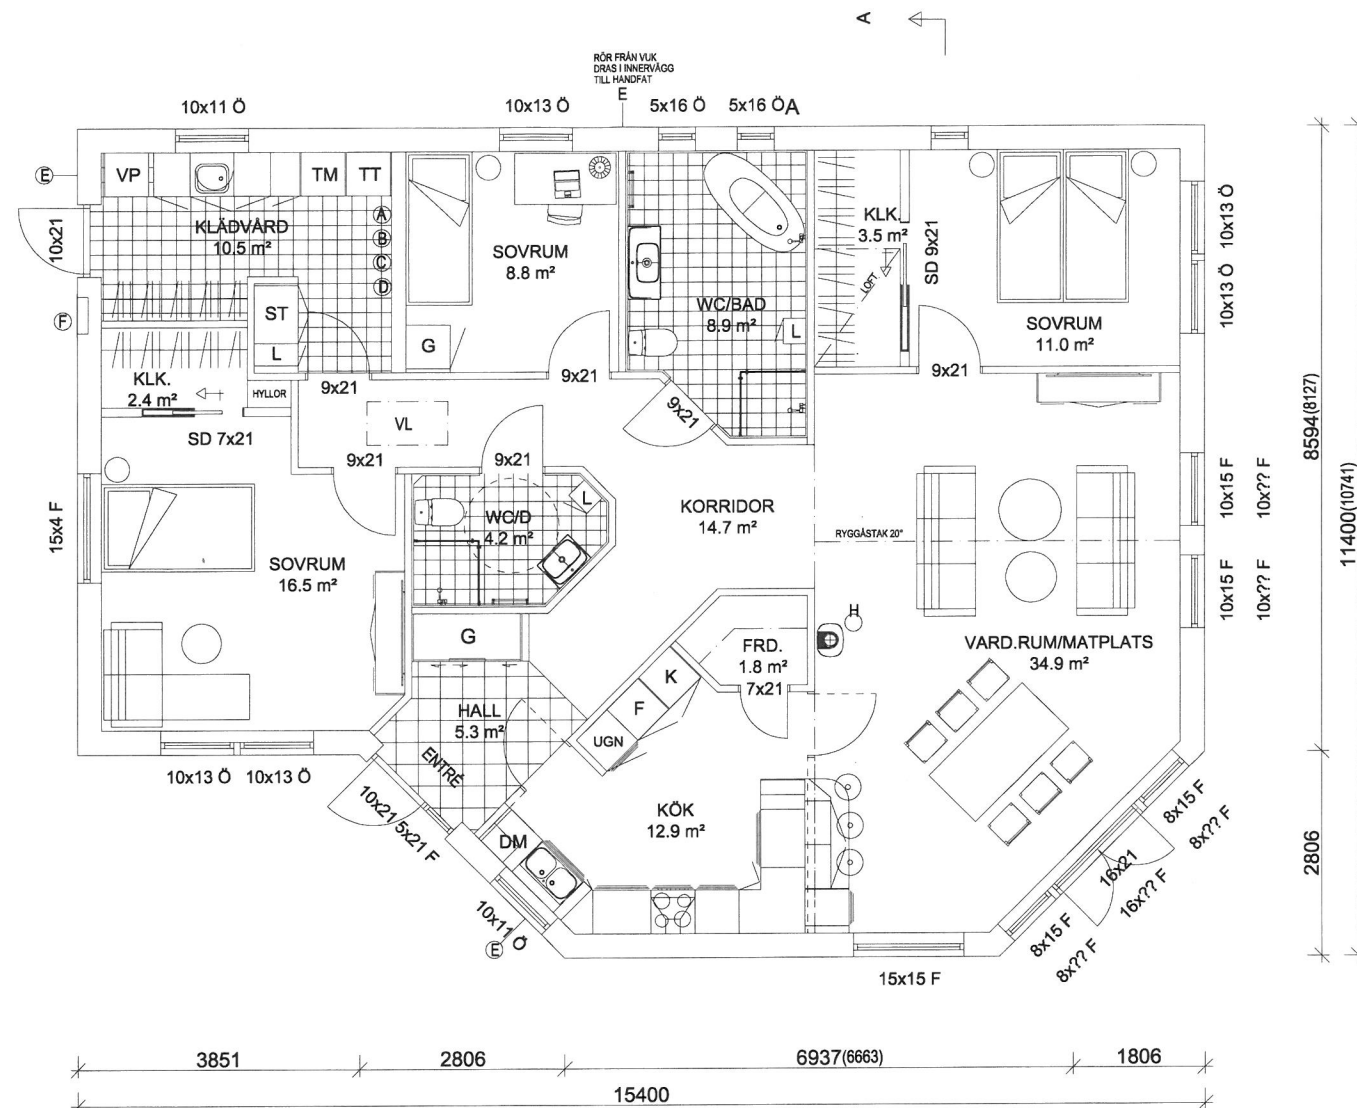

BYA 156.9 KVM
BOA 140.7 KVM

 = SCHAKT
 = SYNLIG BALK
 = OSYNLIG BALK
 = BÄRANDE VÄGG




DWG HUS GERDIN 2021-05-04-E3.PNG		ABOVO Byggkonsult AB Box 66, 443 22 Lerum 073-230 97 00 info@abovohus.se		BET	ANT	ÄNDRINGEN AVSER	DATUM	SIGN
NYBYGGNAD VILLA FAM. GERDIN DEL AV VRALEN 1:32 BORÅS STAD				RELATIONSHANDLING				
				DWG HUS GERDIN 2021-05-04-ED.PNG				
UPPDRAGSNR 01608	RITAD/KONSTR AV OD			PLAN/SEKTION				
DATUM 2021-01-03	HANDLÄGGARE							
ANSVARIG OLA DYRÖ				SKALA 1:100 (A3)		RITNINGSNUMMER A1		REV