



358295 349706

Ark. nr. 107197


NORRTÄLJE KOMMUN Stadsarkitektkontoret	
2004-01-15	
Dariennr 01/1928	Dariplan

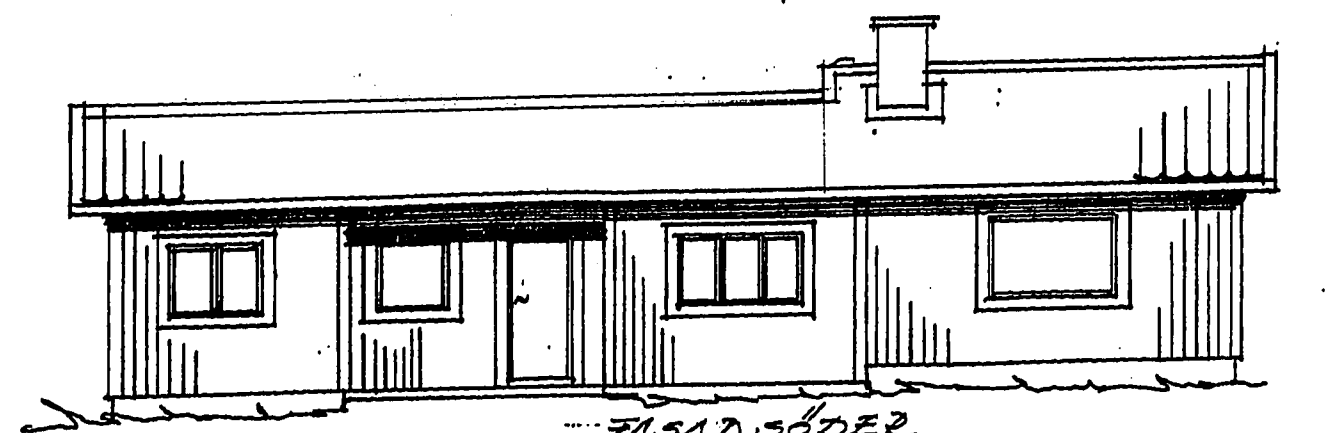

FASAD SÖDER

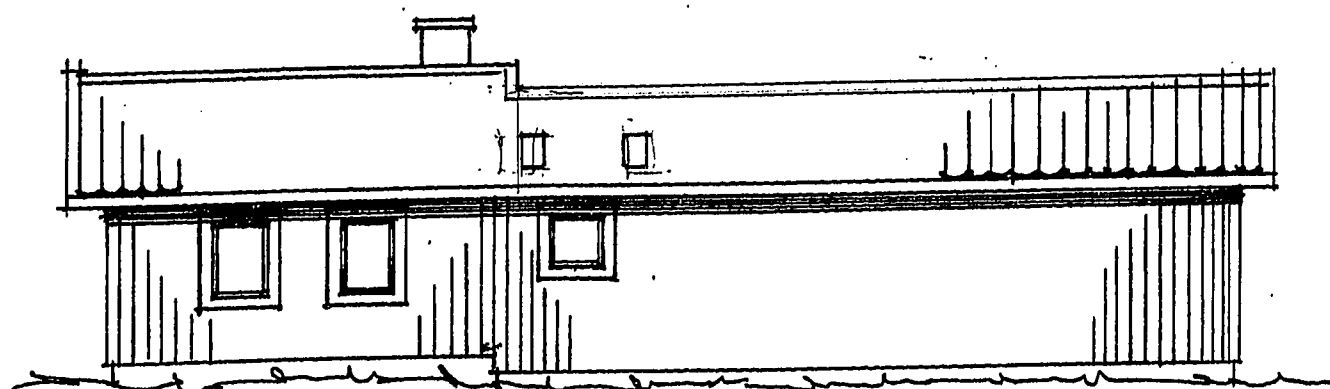

FASAD NORR

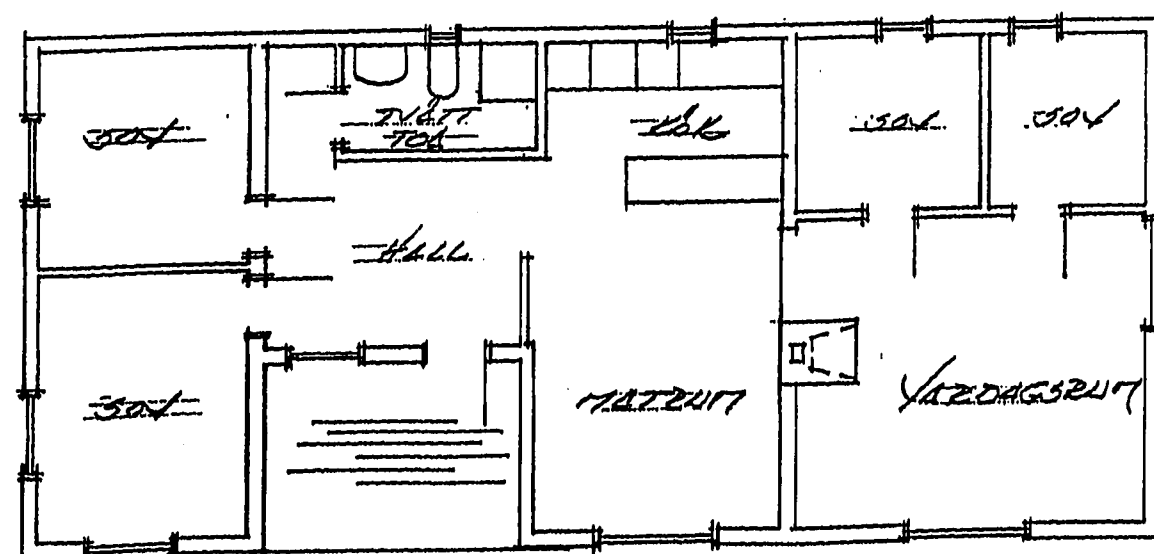


* 15500


* 3000 *

TILLBYGGNAD


* 7000

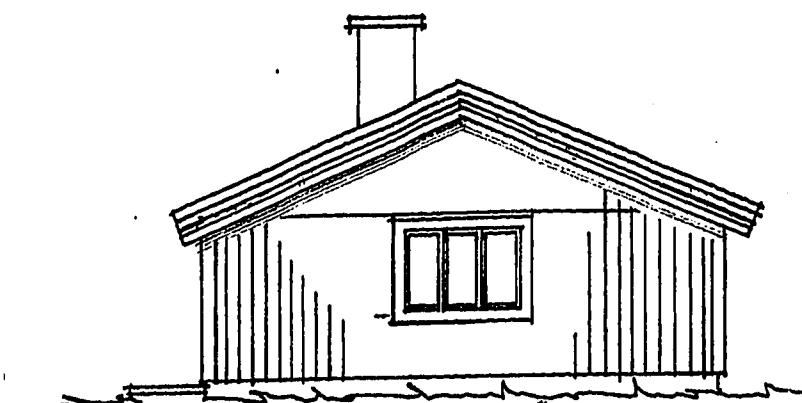

FASAD ÖSTER

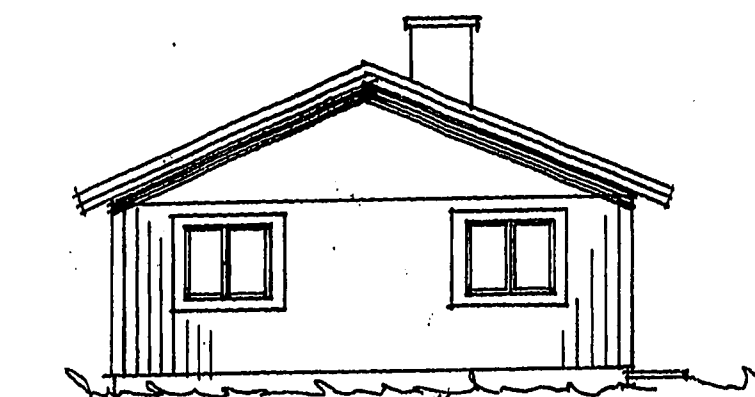

FASAD VÄSTER

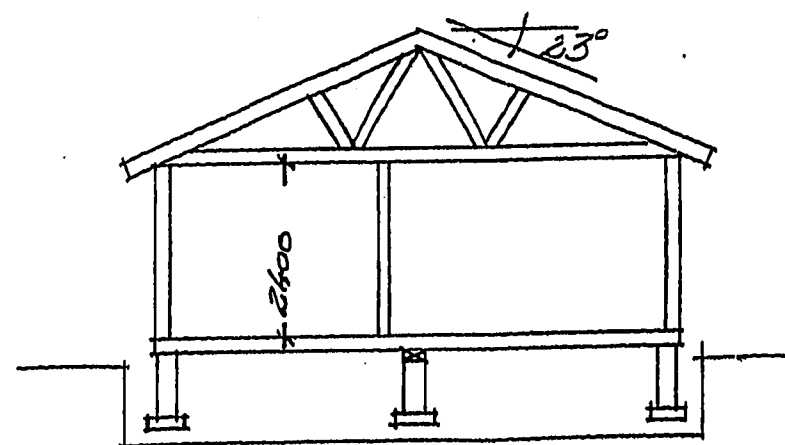

SEKTION

Bygglöv beviljat 2007 1026
Denna relationsritning D1131
godkänd 2004 02 29

Tore Strömberg
Bygglövschef

HÄRTO 2:238
FÖRSTÄLLNING
NORRTÄLJE KOMMUN
TILLBYGGNAD FÖR TIDSHUS
PETER HÖLTHUS
JONNAR VÄGER
JONNA
SKALA 1:100