


FANTASTIK AV STADSARKI-
TEK EN-PA BYGGNADSNÄMN-
DENS I GÖTEBORG VÄGNAR
den 23 OKT 1973
betygar. I tjänsten

675692

Eva Finkendahl

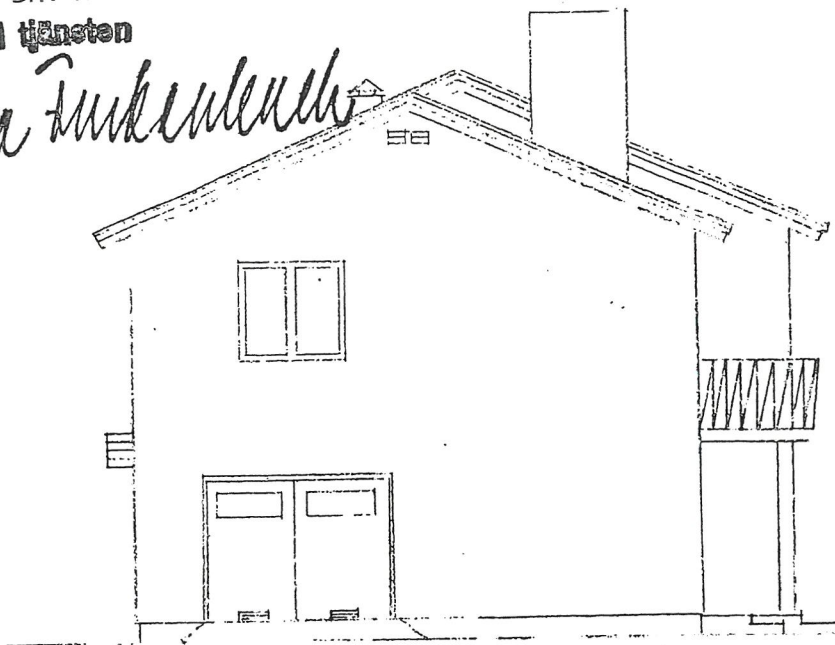


FASAD MOT NORDÖST

Härmed tillstyrkes utbyggnad
av uterum enligt ritning:

Jens Mejer Lars Gustavsson ägare till tomt 14:91
~~KATTEKLOTT 7~~ ägare till tomt 14:93
~~HELESE ULST~~

utbyggnad av
ritning.

I ägare till tomt 1:83 I
II 1:91 II
III 1:84 III

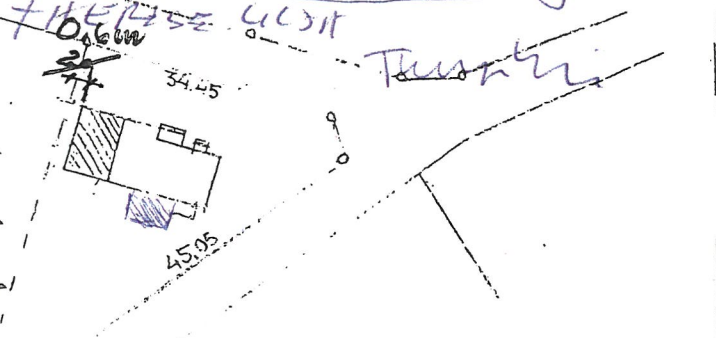

OMTÄRÅNGEN
KÄNNES
S.

• biskop avrundad reol
över ingången markyta
om 10 cm
SOM VINDSPÄRR
- Sopskåp skall vara av Rv
godkänd typ.

Sopskåp skall vara av Rv
godkänd typ.

Soputrymme
gränskat av renhållningsverket
utan anmärkning om ovanstående
punkter beaktas.
Göteborg den 13/9 1973

R. Jönsson

I Mellangården 10 25774
II " " 11 1-2
III " " 12

Tillstånd till utbyggnad 149% till 100% av tomtens areal

SKALA 1:100

GÖTEBORG DEN 23/9 73