




305695

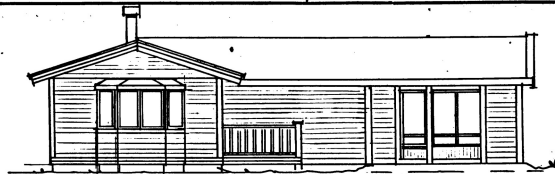


FASAD MOT VÄSTER

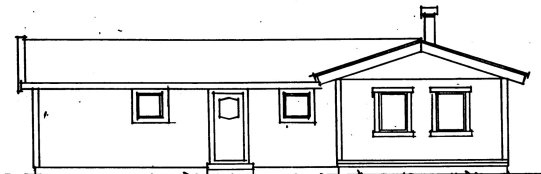

FASAD MOT ÖSTER

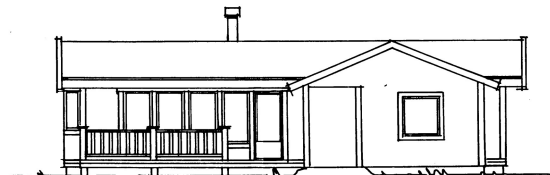


FASAD MOT SÖDER

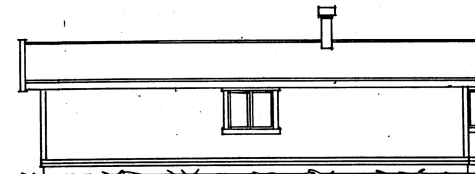

FASAD MOT NORR

Bygglöf beviljat 19910913 C926
 Denna relationsritning granskad och godkänd
 19 911038

dl. Gilleberg

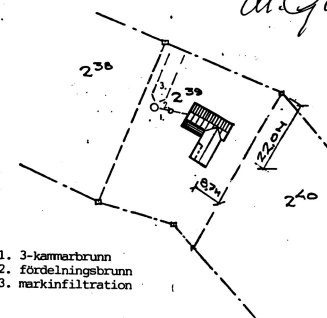

SITUATIONSPLAN
 1:1000

2. RIVNINGEN, PLAN 1/2 1/10.91
 REV. / REVIDERINGEN AVSER SIGN. DAT.

Väst kust-Stugan		TILLBYGGNAD Å TONT	
810 00 ÖVERLIDA, Tel. 0325-341 80		FRÖTUNA BJÖRNÄS 2:39	
RITAD AV		NORRTÄLJE KOMMUN	
SIGN.		MATS O MARIA BERGSTRAND	
MJÖBCK 91.08.08.	SKALA 1:100	ARBETSNR 10138	RITNINGSNR
<i>LILLA JONASSEN</i>			

ARKIVA