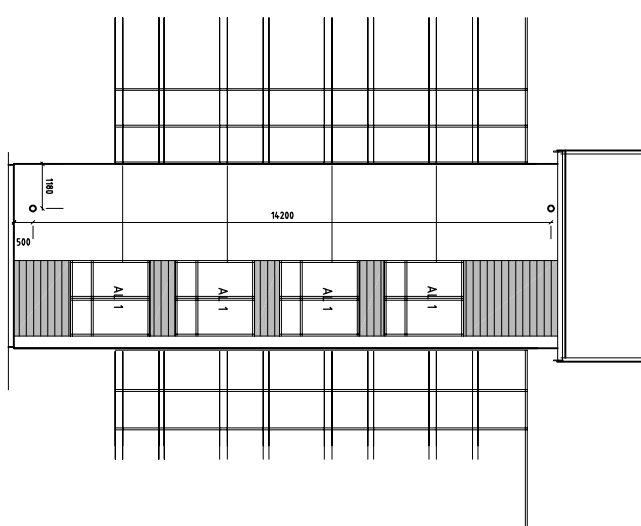
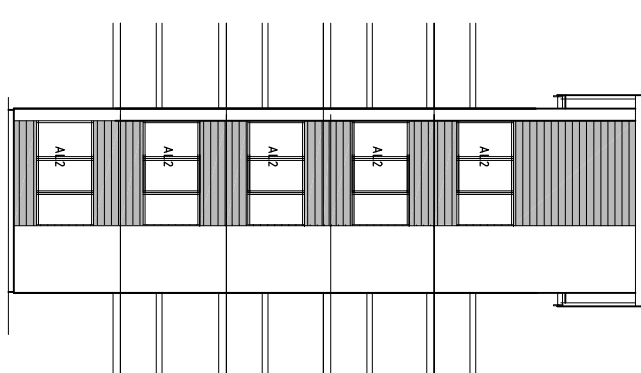
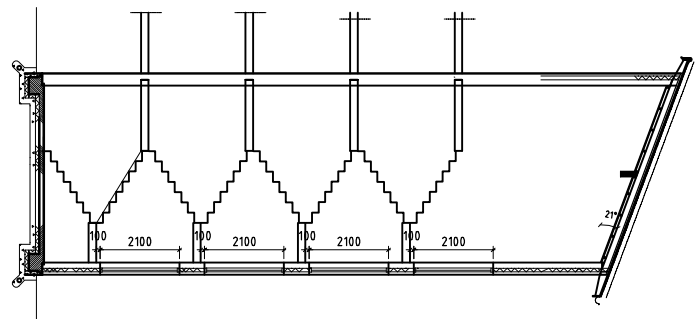
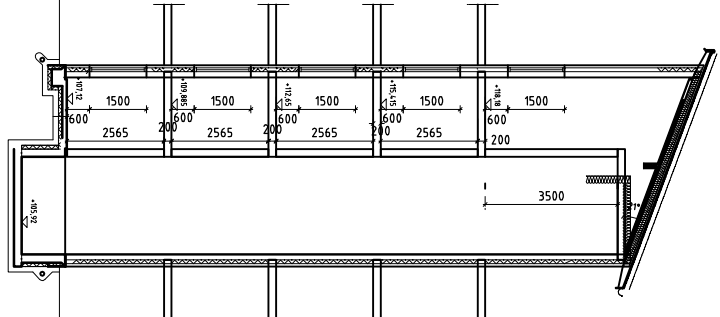
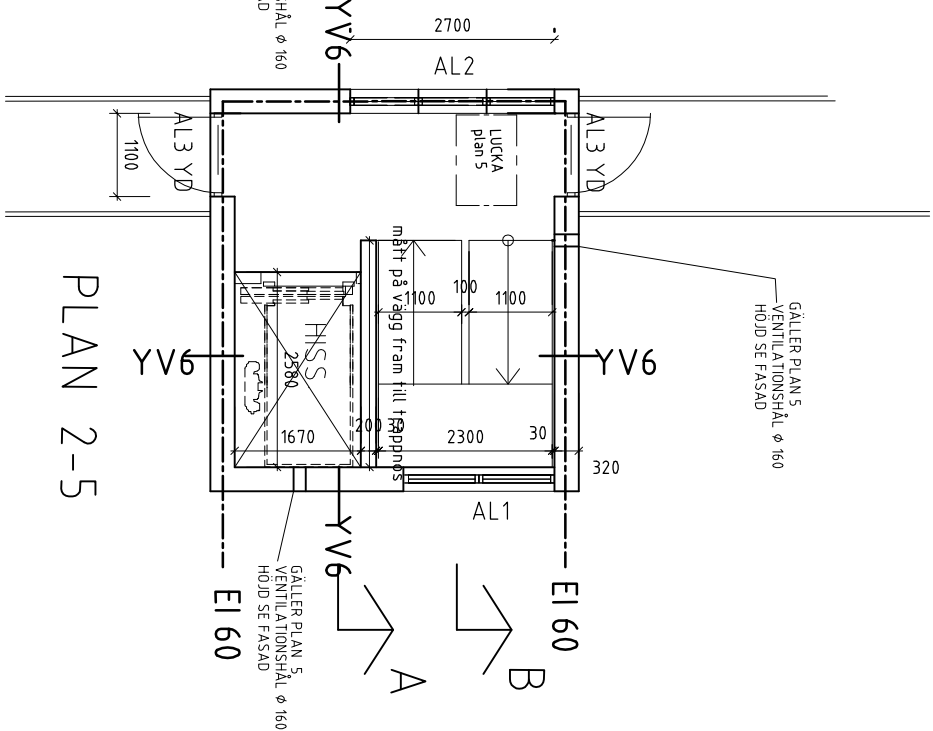
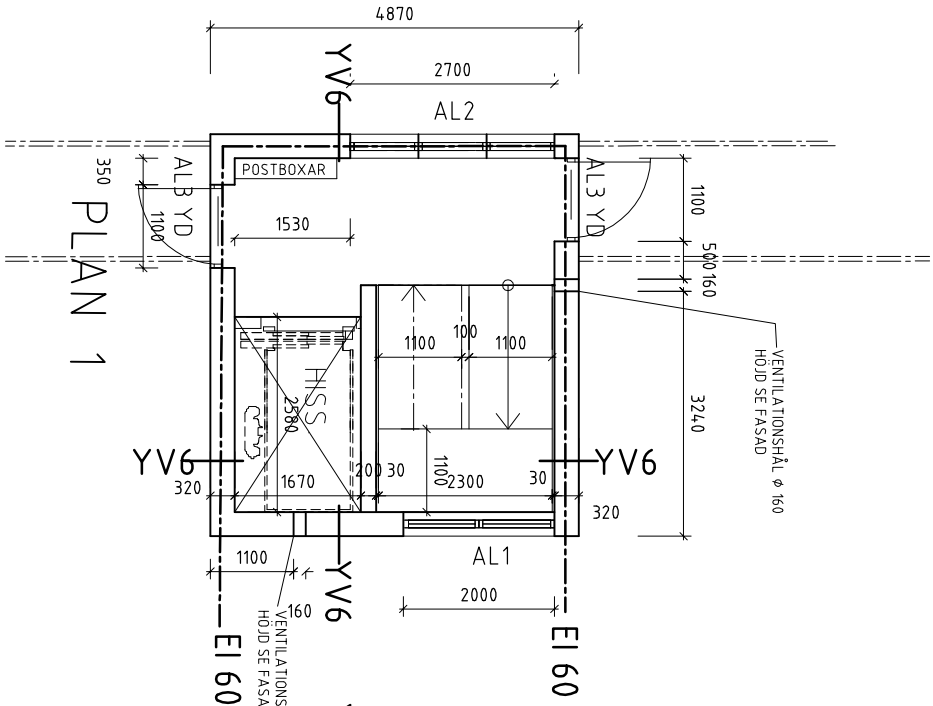


BET	ANT	ANORDNINGEN ANSEER	DATUM	SKEN
RELATIONSHANDLING 20140915				
TOMMY BYGGARE VÅRGÅRDABOSTÄDER AB ANDEN 3, VÅRGÅRDA				
A	Allark	Tel 0733-82 00 50		
E	Ekonault L G K	Tel 031-709 25 00		
K	VBK	Tel 031-703 35 00		
V	EH Konsult	Tel 0733-74 10 44		
UPPDRAG NR	13 S 001	RITAD AV	A.L.L.	HAND.BYGGARE
DATUM	20130821	ANVÄND	ANNA-LENA LERANDER	
NYBYGGNAD AV FLERFAMILJSHUS				
TRÄPPHUS				
SKALA	1:50 / 1:100 (A1)	NUMMER		I BET
1:100 / 1:200 (A2) A4.0.1-700				