
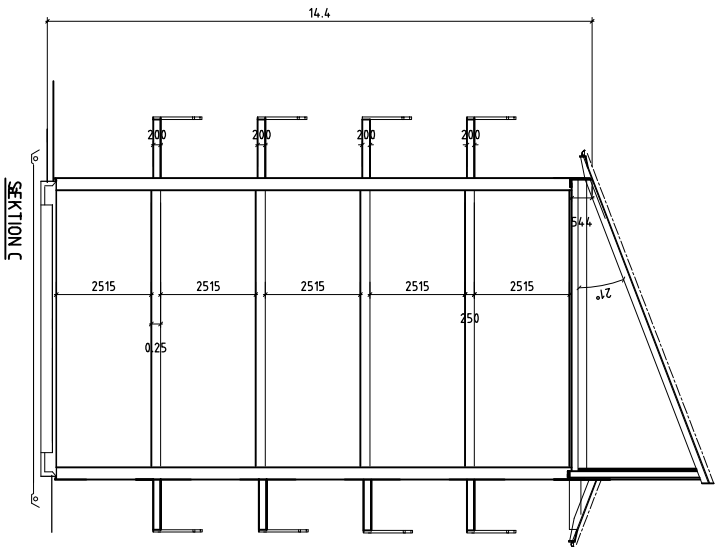
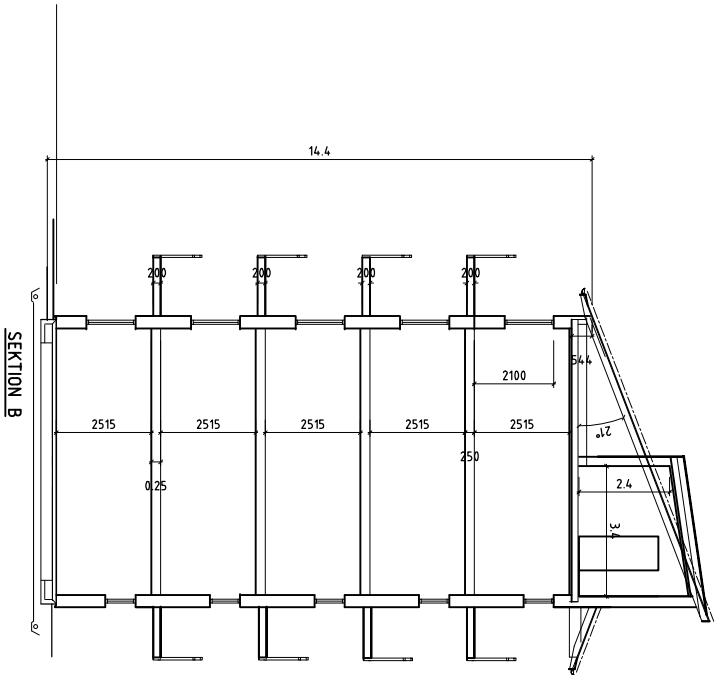


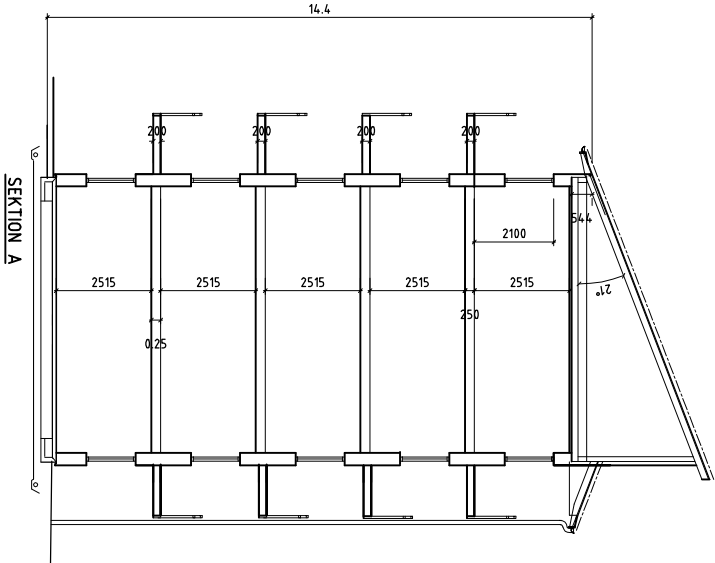

BET	AVT	ANVÄNDNING	ANSEEN	DATUM	SKALA
RELATIONSHANDLING 20140915					
TOMMY BYGGARE VÅRGÅRDABOSTÄDER AB ANDEN 3, VÅRGÅRDA					
A	Allph			Tid 0735-82 00 50	
E	Ekonstut L G K			Tid 031-709 25 00	
K	VBK			Tid 031-703 35 00	
V	EH Konsult			Tid 0735-74 10 44	
UPPDRAG NR	13 5 001	BYGG AV	A-L.L.	HANDL. BYGGARE	
DATAB	20130625	ANNA-LENA LERANDER			
NYBYGGNAD AV FLERFAMILJSHUS					
SEKTIONER					
SKALA 1:100 (A1)	1200 (A3)	NUMMER	A4.0.2-100		BET