
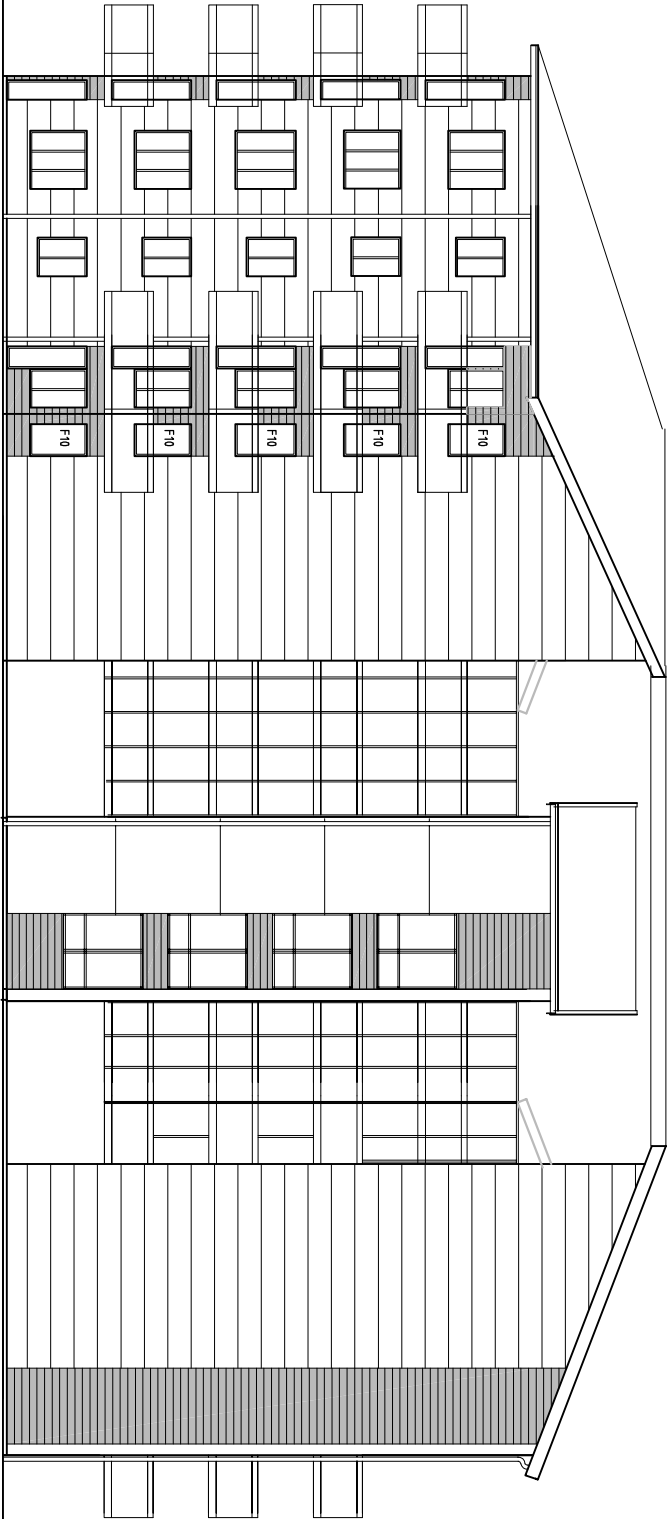


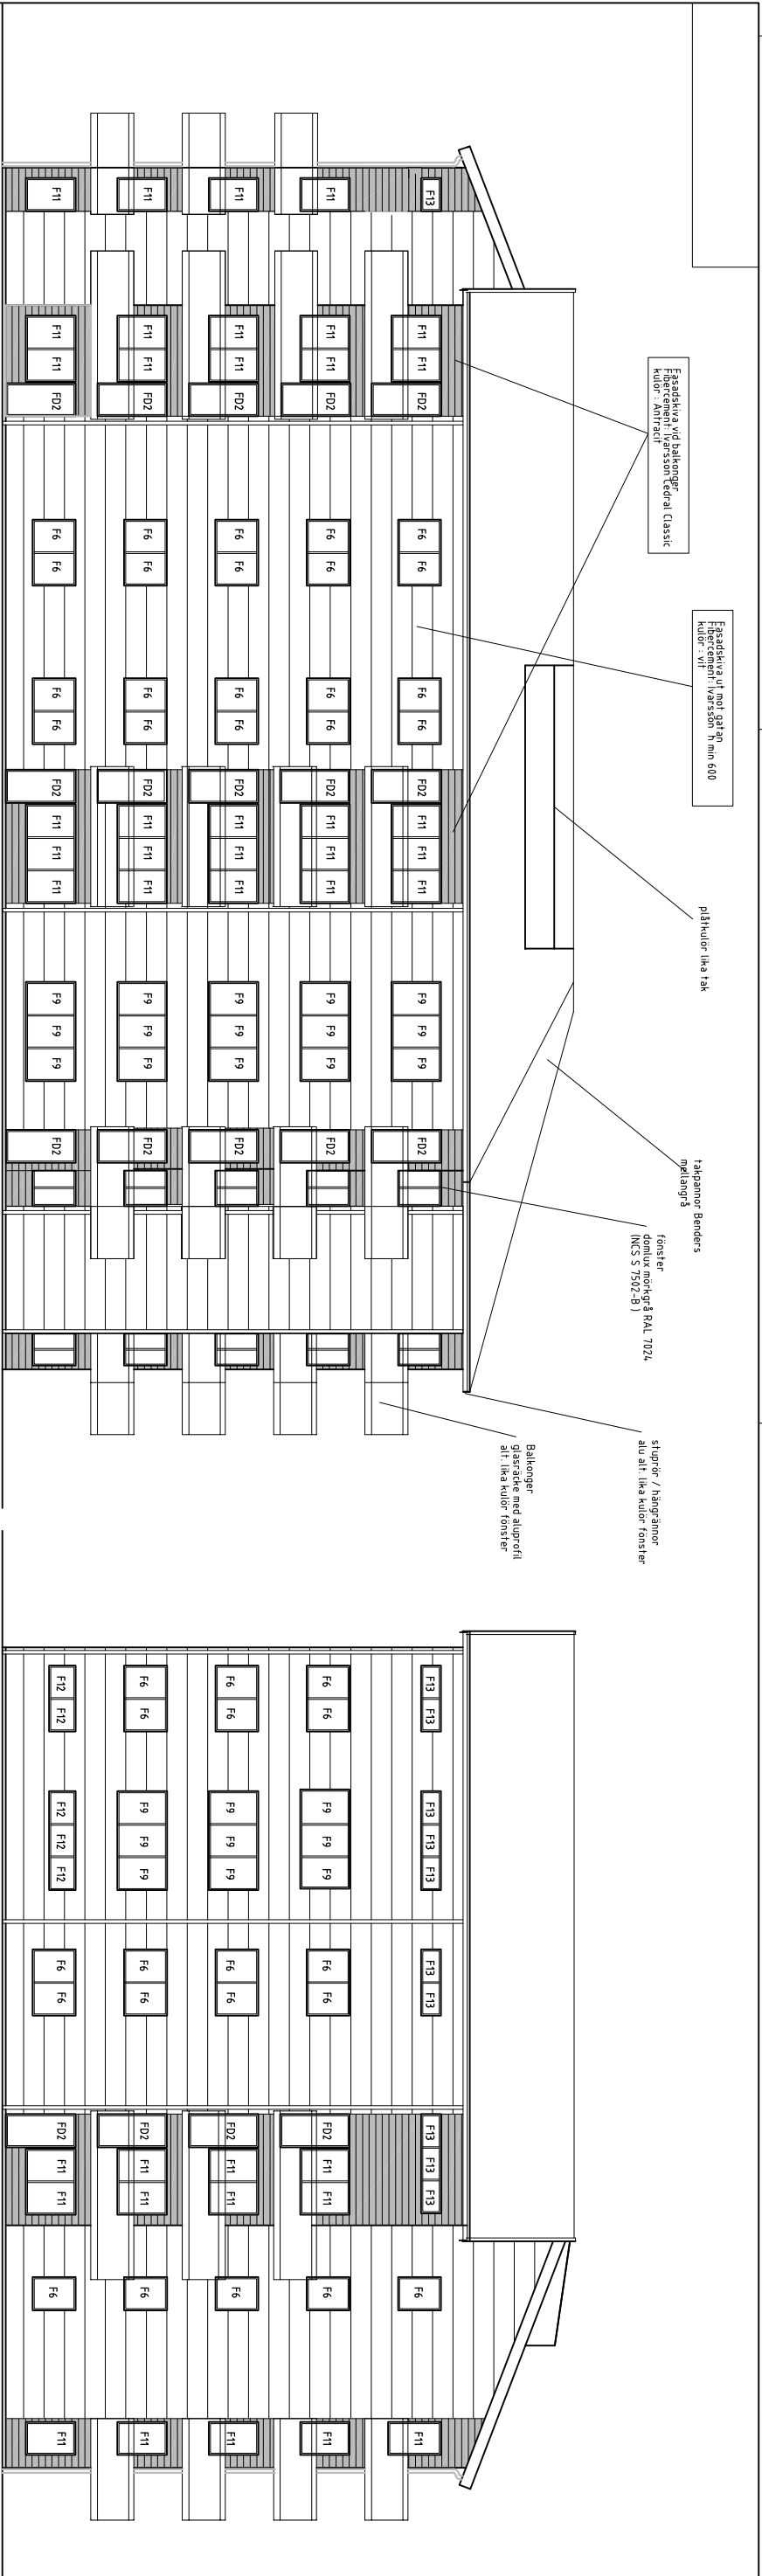

BET		ANORDNINGEN		DATUM		SIGN	
RELATIONSHANDLING 20140915							
							
TOMMY BYGGARE							
VÅRGÅRDABOSTÄDER AB							
ANDEN 3, VÅRGÅRDA							
A. Allph.				Td 07:35 - 82 00 50			
E. Ekonsult L G K				Td 031 - 709 25 00			
K. VBK				Td 031 - 703 35 00			
V. EH konsult				Td 07:35 - 74 10 44			
UPPDRAG NR 13 5 001		BYGG AV A-L-L.		HANDLIGGARE			
DATABAS 20130809		ANSVARIG ANNA-LENA LERANDER		A-L-L.			
NYBYGGNAD AV FLERFAMILJSHUS							
FASADER							
SKALA 1:100 (A1)		NUMMER		1 BET			
1200 (A3)		A4.0.3-100					