





FASAD MOT SYDVÄST 4:4

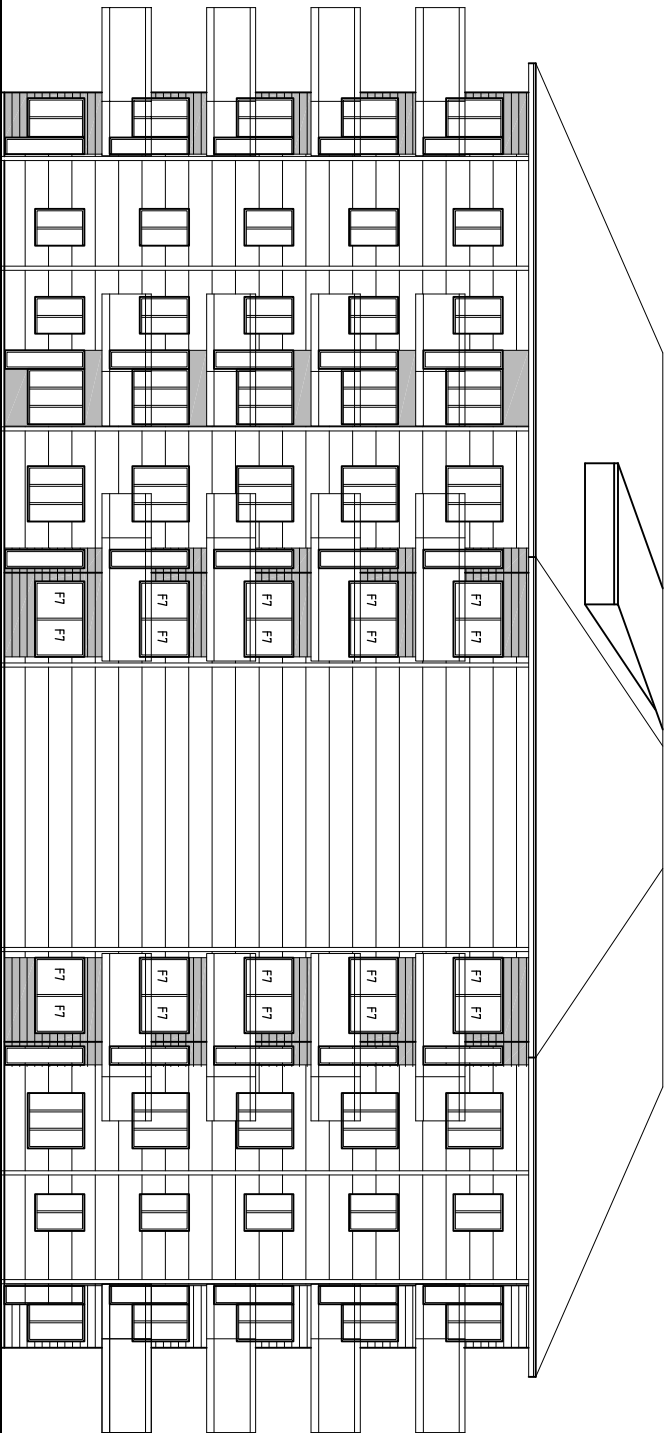

FASAD MOT SYDVÄST 5:5

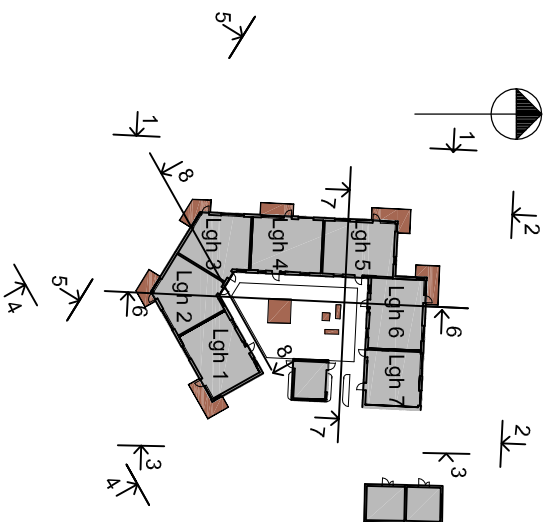

BET	ART	ANORDNINGEN ANSEER	DATUM	SKEN
RELATIONSHANDLING 20140915				
TOMMY BYGGARE				
VÅRGÅRDABOSTÄDER AB				
ANDEN 3, VÅRGÅRDA				
A	Allph	Td 07:35-82 00 50		
E	Ekonstut L G K	Td 03:709 25 00		
K	VBK	Td 03:703 35 00		
V	EH Konsult	Td 07:35-74 10 44		
UPPDRAG NR	RITAD AV	HAND. BYGGARE		
13 5 001	A-L.L.	A-L.L.		
DATAB	ANVÄND	ANNA-LENA LERANDER		
20130809	ANNA-LENA LERANDER			
NYBYGGNAD AV FLERFAMILJSHUS				
FASADER				
SKALA 1:100 (A1)	NUMMER		I BET	
1200 (A3)	A4.0.3-200			