




YV1

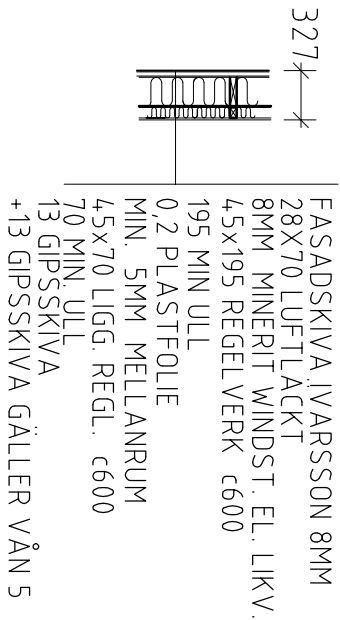


YV2

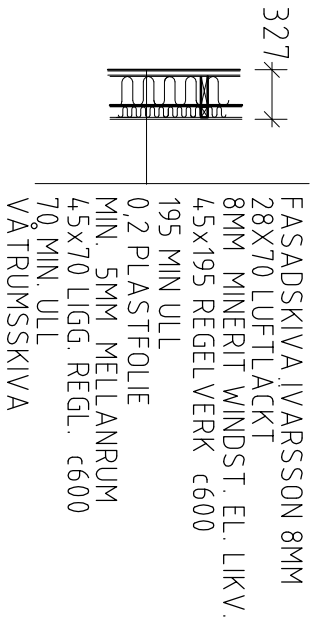


YV3

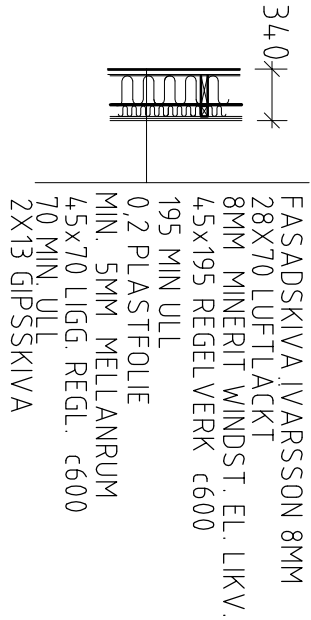


YV4

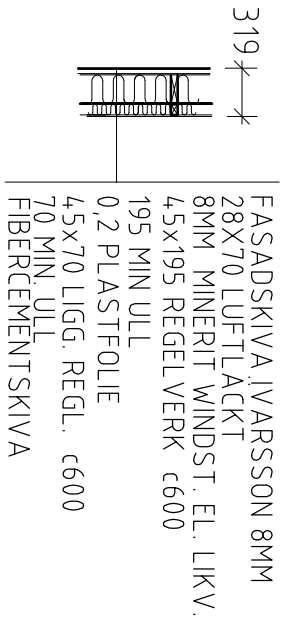


YV5

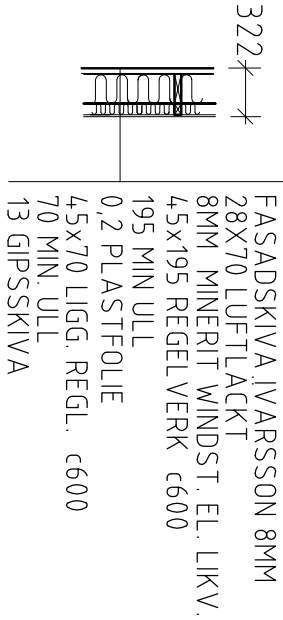


YV6

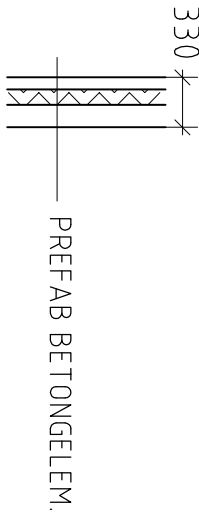


V1

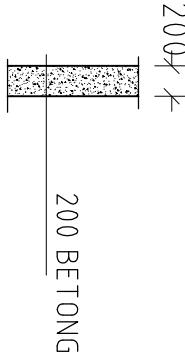


V2

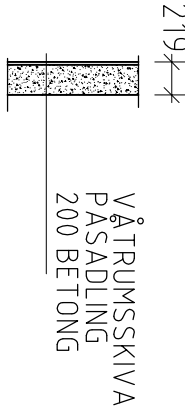


V3

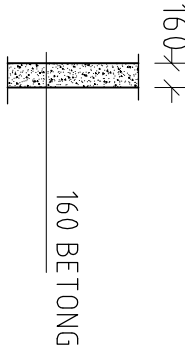


V4

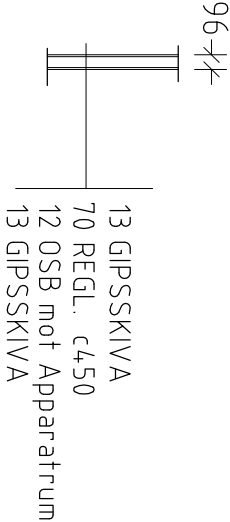


V5

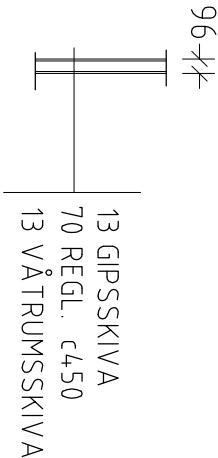


V6

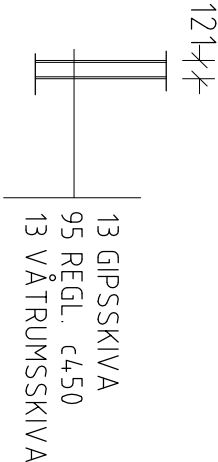


V7

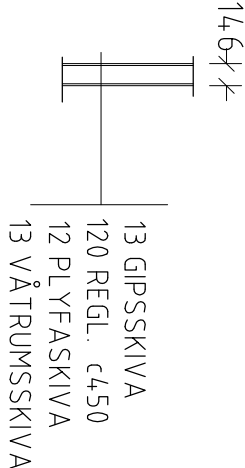


V8

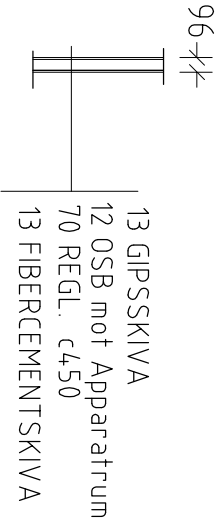

V9

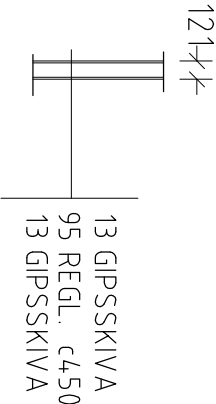

V10

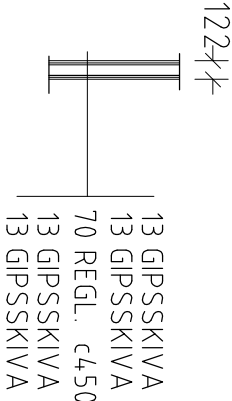

BET	AVT	ANORDNINGEN	ÄNDER	DATUM	SKALA
RELATIONSHANDLING 20140915					
TOMMY BYGGARE VÅRGÅRDABOSTÄDER AB ANDEN 3, VÅRGÅRDA A Allark Tel 0733-82 00 50 E EkonSult L G K Tel 031-709 25 00 K VBK Tel 031-703 35 00 V EH Konsult Tel 0733-74 10 44 UPPDRAG NR 13.6.001 DATUM 20131001 RTAD AV A-L.L. ANVÄND ANNA-LENA LERANDER HAND. BYGGARE A-L.L. NYBYGGNAD AV FLERFAMILJSHUS VÄGGTYPER SKALA 150(A3) NUMMER A4.2.4-001 I BET					