




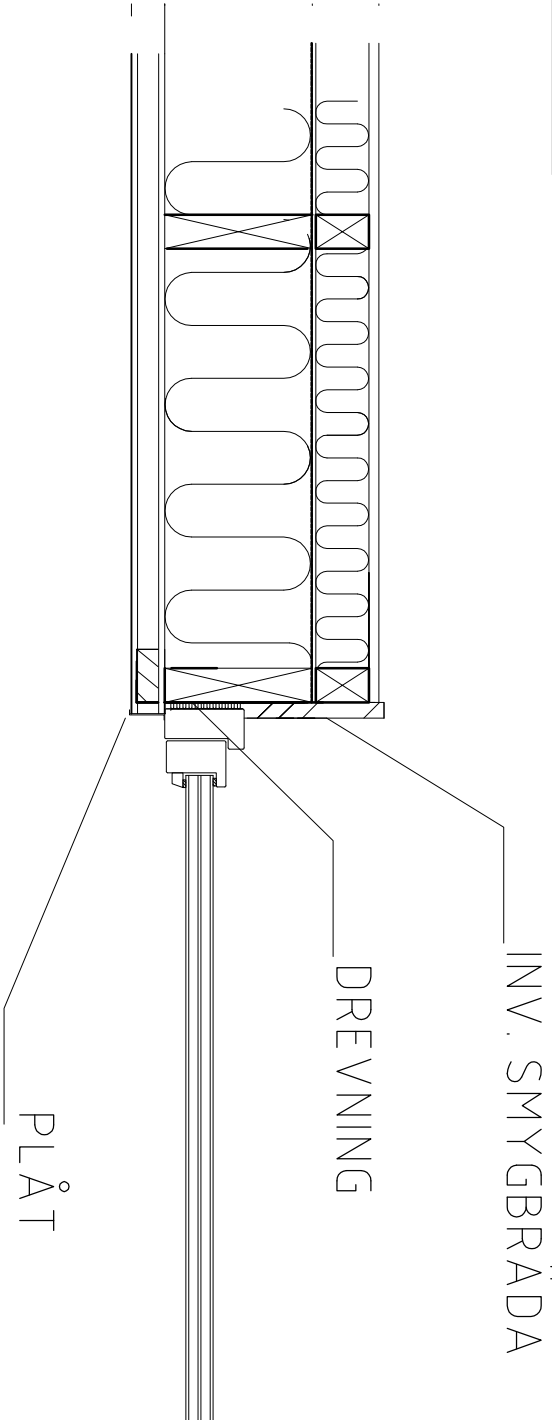

HORISONTALSNITT

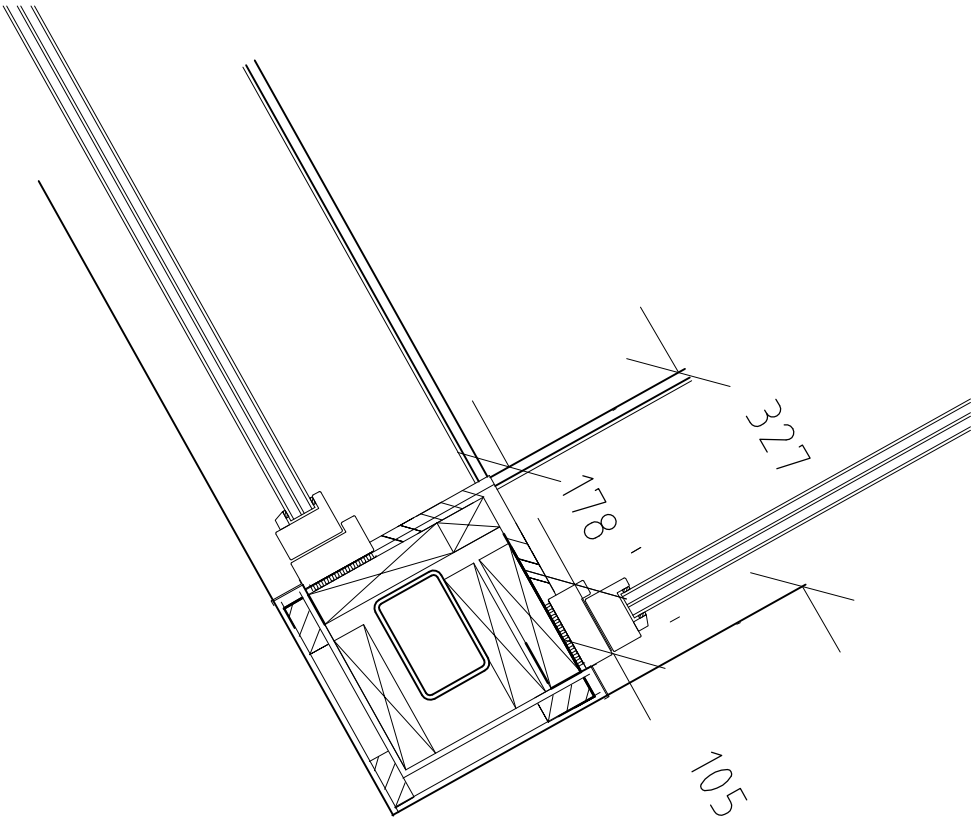

BET	ANT	ANVÄNDNING	ANSEEN	DATUM	SKEN
RELATIONSHANDLING 20140915					

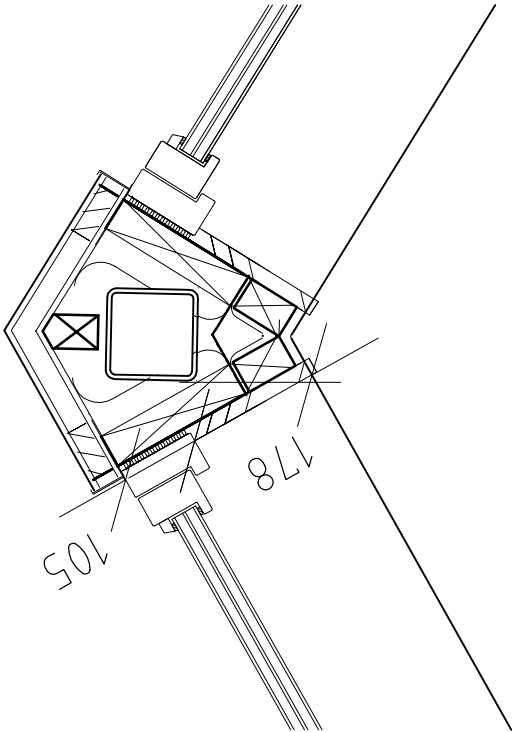

TOMMY BYGARE					
VÅRGÅRDABOSTÄDER AB					
ANDEN 3, VÅRGÅRDA					

A	Allph			Tel 0733-82 00 50	
E	EkonSult L G K			Tel 031-709 25 00	
K	VBK			Tel 031-703 35 00	
V	EH Konsult			Tel 0733-74 10 44	

UPPDRAG NR	13 5 001	BYGG AV	A-L.L.	HANDL. BYGGARE	A-L.L.
DATUM	20131001	ANVÄND	ANNA-LENA LERANDER		

NYBYGGNAD AV FLERFAMILJSHUS

HORISONTALDET.

SKALA	NUMMER	BET
1:20(A3)	A4.2.4-002	