
 
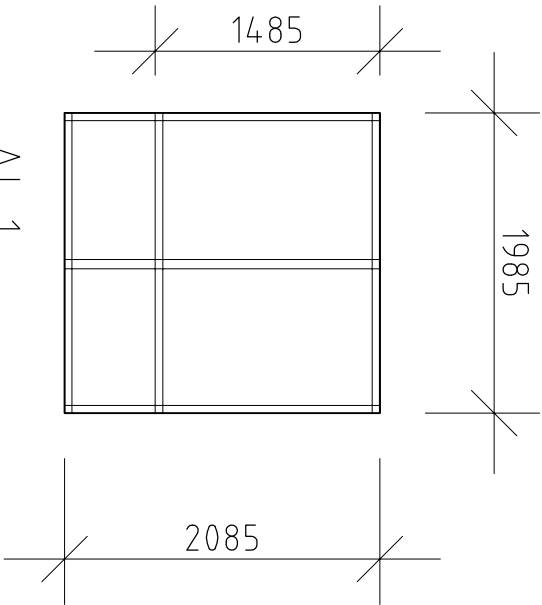




AL 1

antal: 4st


KULÖR :
MÖRKGRÅ RAL 7024
NCS S7502-B

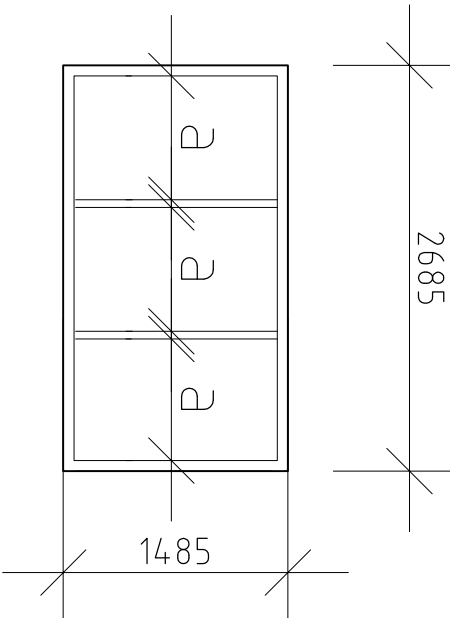

AL 2

antal: 5st

KULÖR :
MÖRKGRÅ RAL 7024
NCS S7502-B

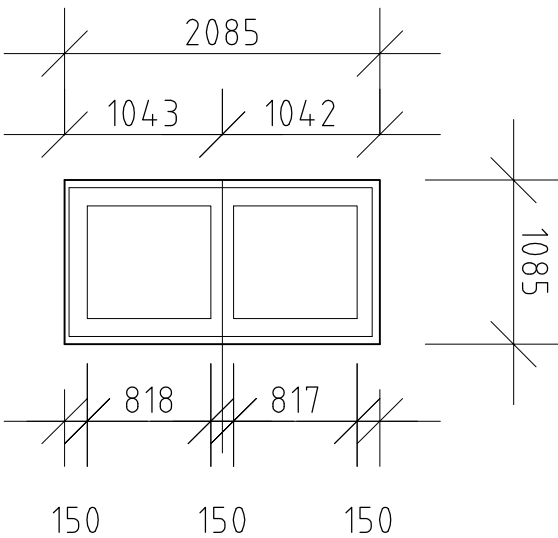

AL 3 YD

11X21 EI 30-Smc

antal: 5stH
5stV

KULÖR :
RÖD NCS S4050-Y80R

BET	ANT	ANVÄNDNING	ANSEER	DATUM	SKEN
RELATIONSHANDLING 20140915					
TOMMY BYGGARE					
VÅRGÅRDABOSTÄDER AB					
ANDEN 3, VÅRGÅRDA					
A	ALLPH			Tid 0735-82 00 50	
E	EkonSULT L G K			Tid 031-709 25 00	
K	VBK			Tid 031-703 35 00	
V	EH Konsult			Tid 0735-74 10 44	
UPPDRAG NR	13 6 001	BYGG AV	A-L.L.	HANDL. BYGGARE	A-L.L.
DATA	20131011	ANNA-LENA LERANDER			
NYBYGGNAD AV FLERFAMILJSHUS					
FÖNSTERFÖRTECKNING ALUMINIUMPARTIER					
SKALA	150(A3)	NUMMER	A42.5-003	BET	