




PLAN 1 BOTTEPLAN  
BTA 488 m<sup>2</sup> + TRAPPHUS o SOPHUS

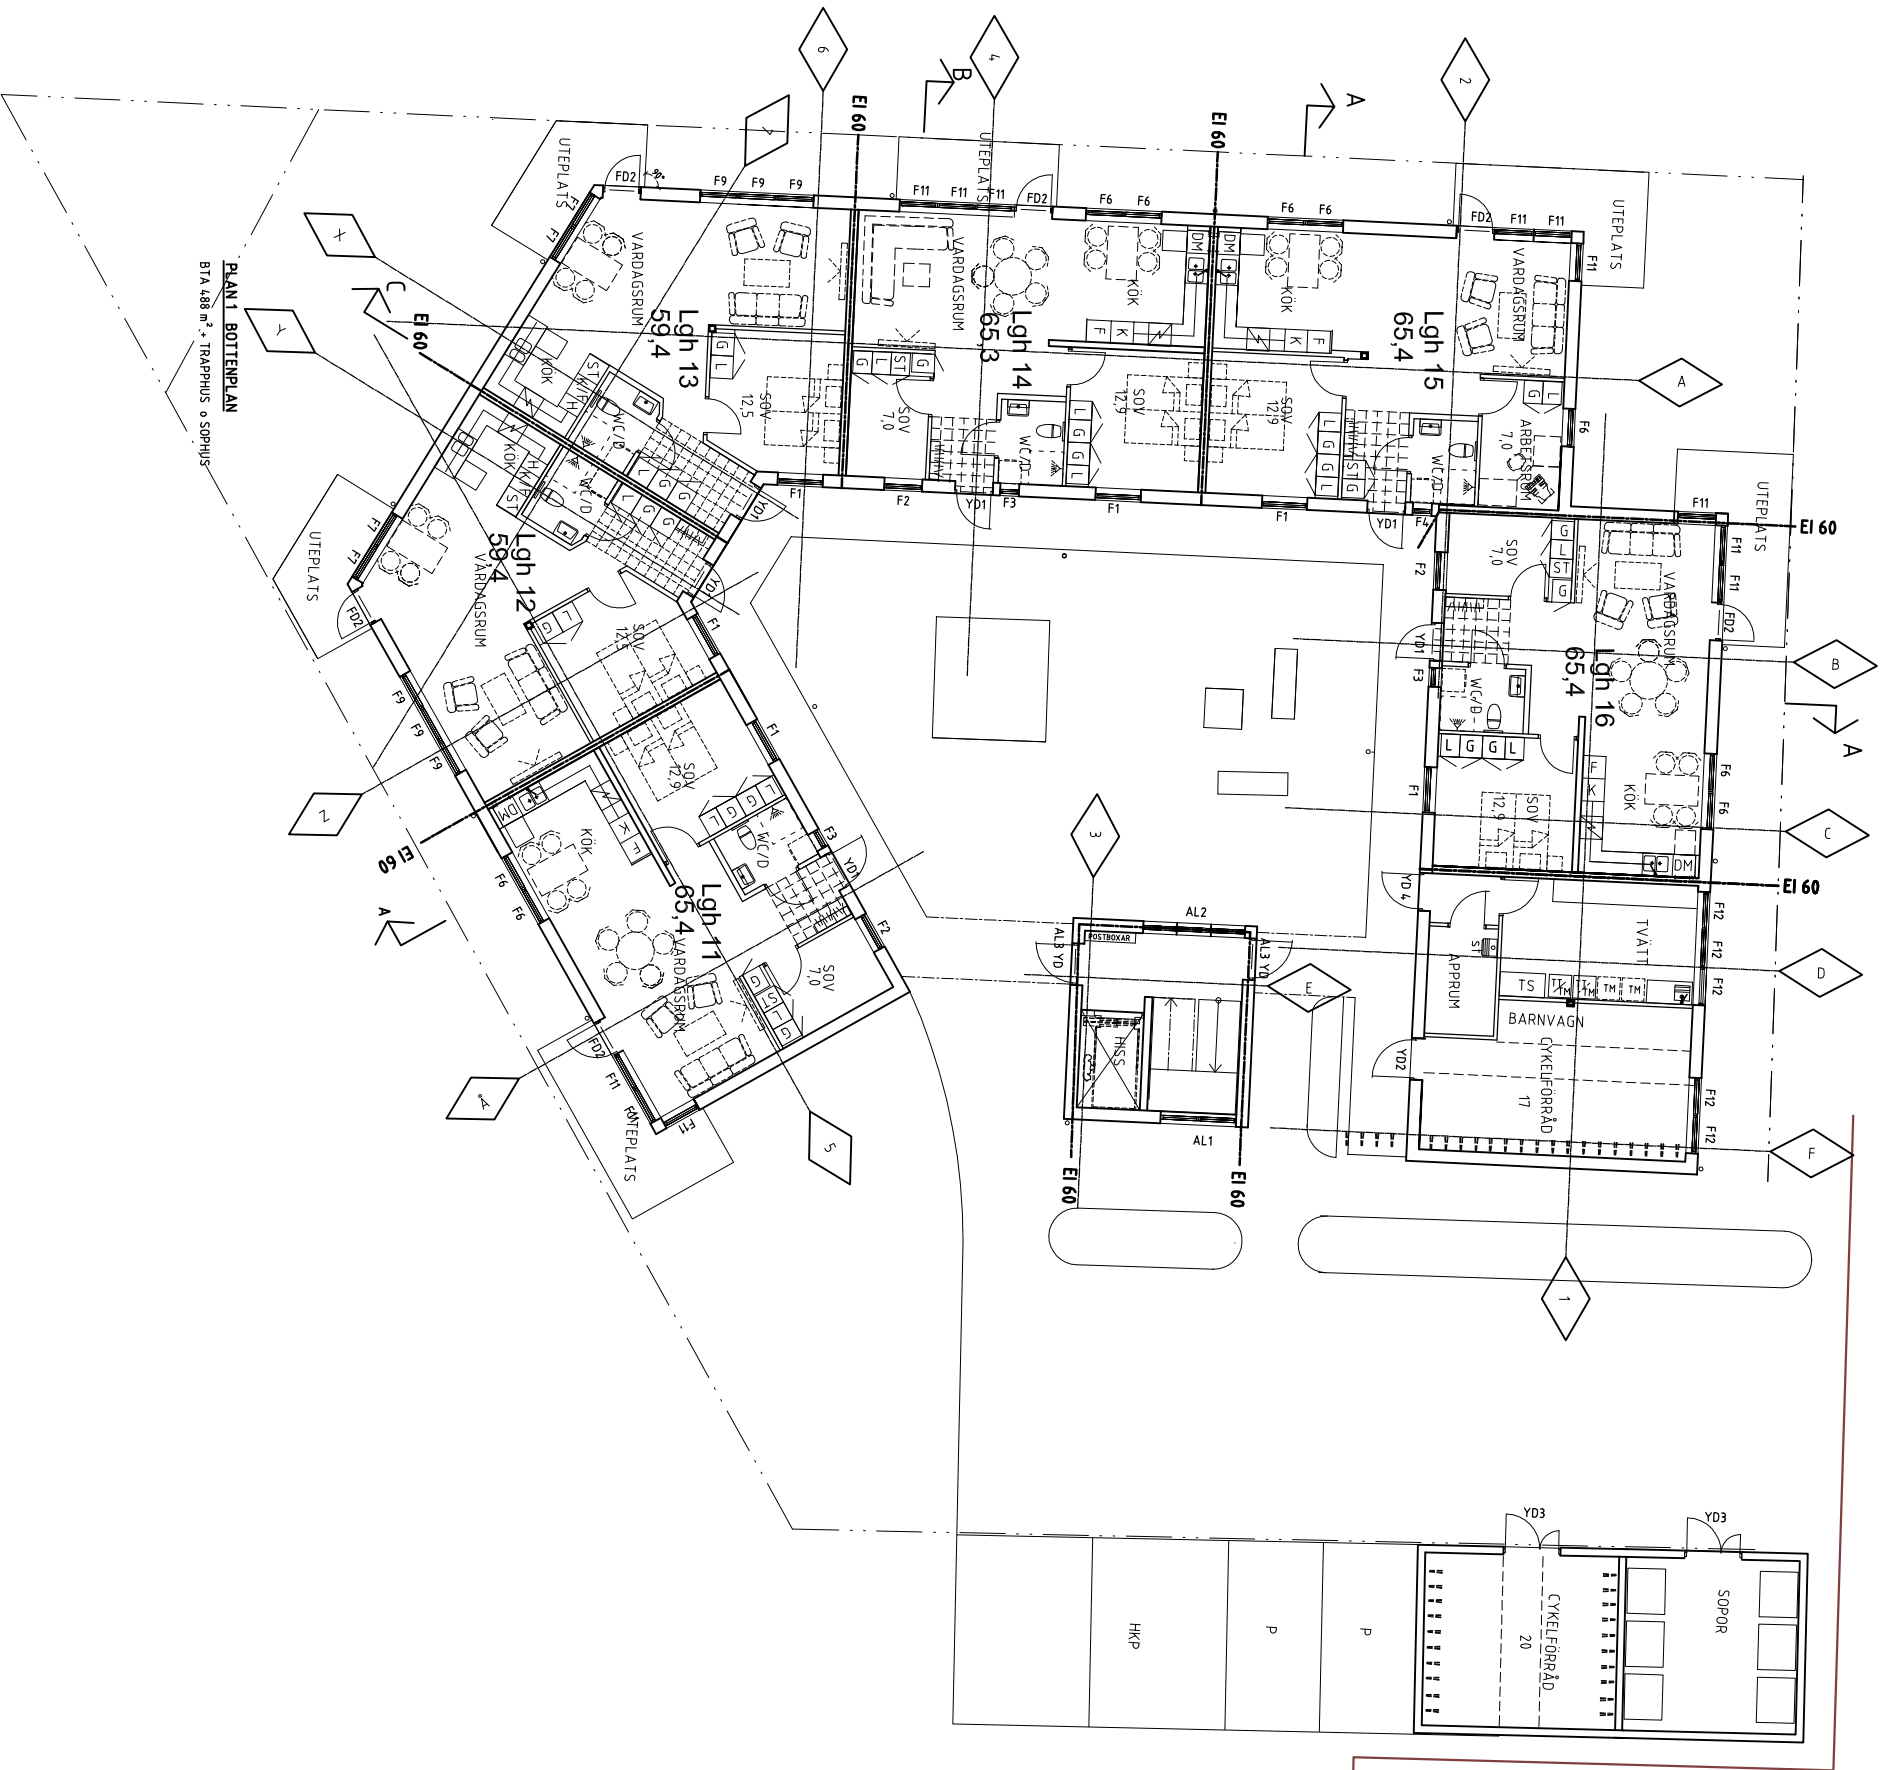

| BET                         | ANT            | ANVÄNDNINGEN | ANSEER             | DATUM            | SKEN |
|-----------------------------|----------------|--------------|--------------------|------------------|------|
| RELATIONSHANDLING 20140915  |                |              |                    |                  |      |
| TOMMY BYGGARE               |                |              |                    |                  |      |
| VÅRGÅRDABOSTÄDER AB         |                |              |                    |                  |      |
| ANDEN 3, VÅRGÅRDA           |                |              |                    |                  |      |
| A                           | Allark         |              |                    | Td 0723-82 00 50 |      |
| E                           | Ekonomit L G K |              |                    | Td 031-709 25 00 |      |
| K                           | VBK            |              |                    | Td 031-703 35 00 |      |
| V                           | EH Konsult     |              |                    | Td 0723-74 10 44 |      |
| UPPDRAG NR                  | 13 6 001       | RITAD AV     | A-L.L.             | HAND. BYGGARE    |      |
| DATUM                       | 20130625       | ANVÄND       | ANNA-LENA LERANDER |                  |      |
| NYBYGGNAD AV FLERFAMILJSHUS |                |              |                    |                  |      |
| ENTRÉPLAN                   |                |              |                    |                  |      |
| SKALA 1:100 (A1)            | NUMMER         | 1 BET        |                    |                  |      |
| 1:200 (A3)                  | A4.0.1-100     |              |                    |                  |      |