


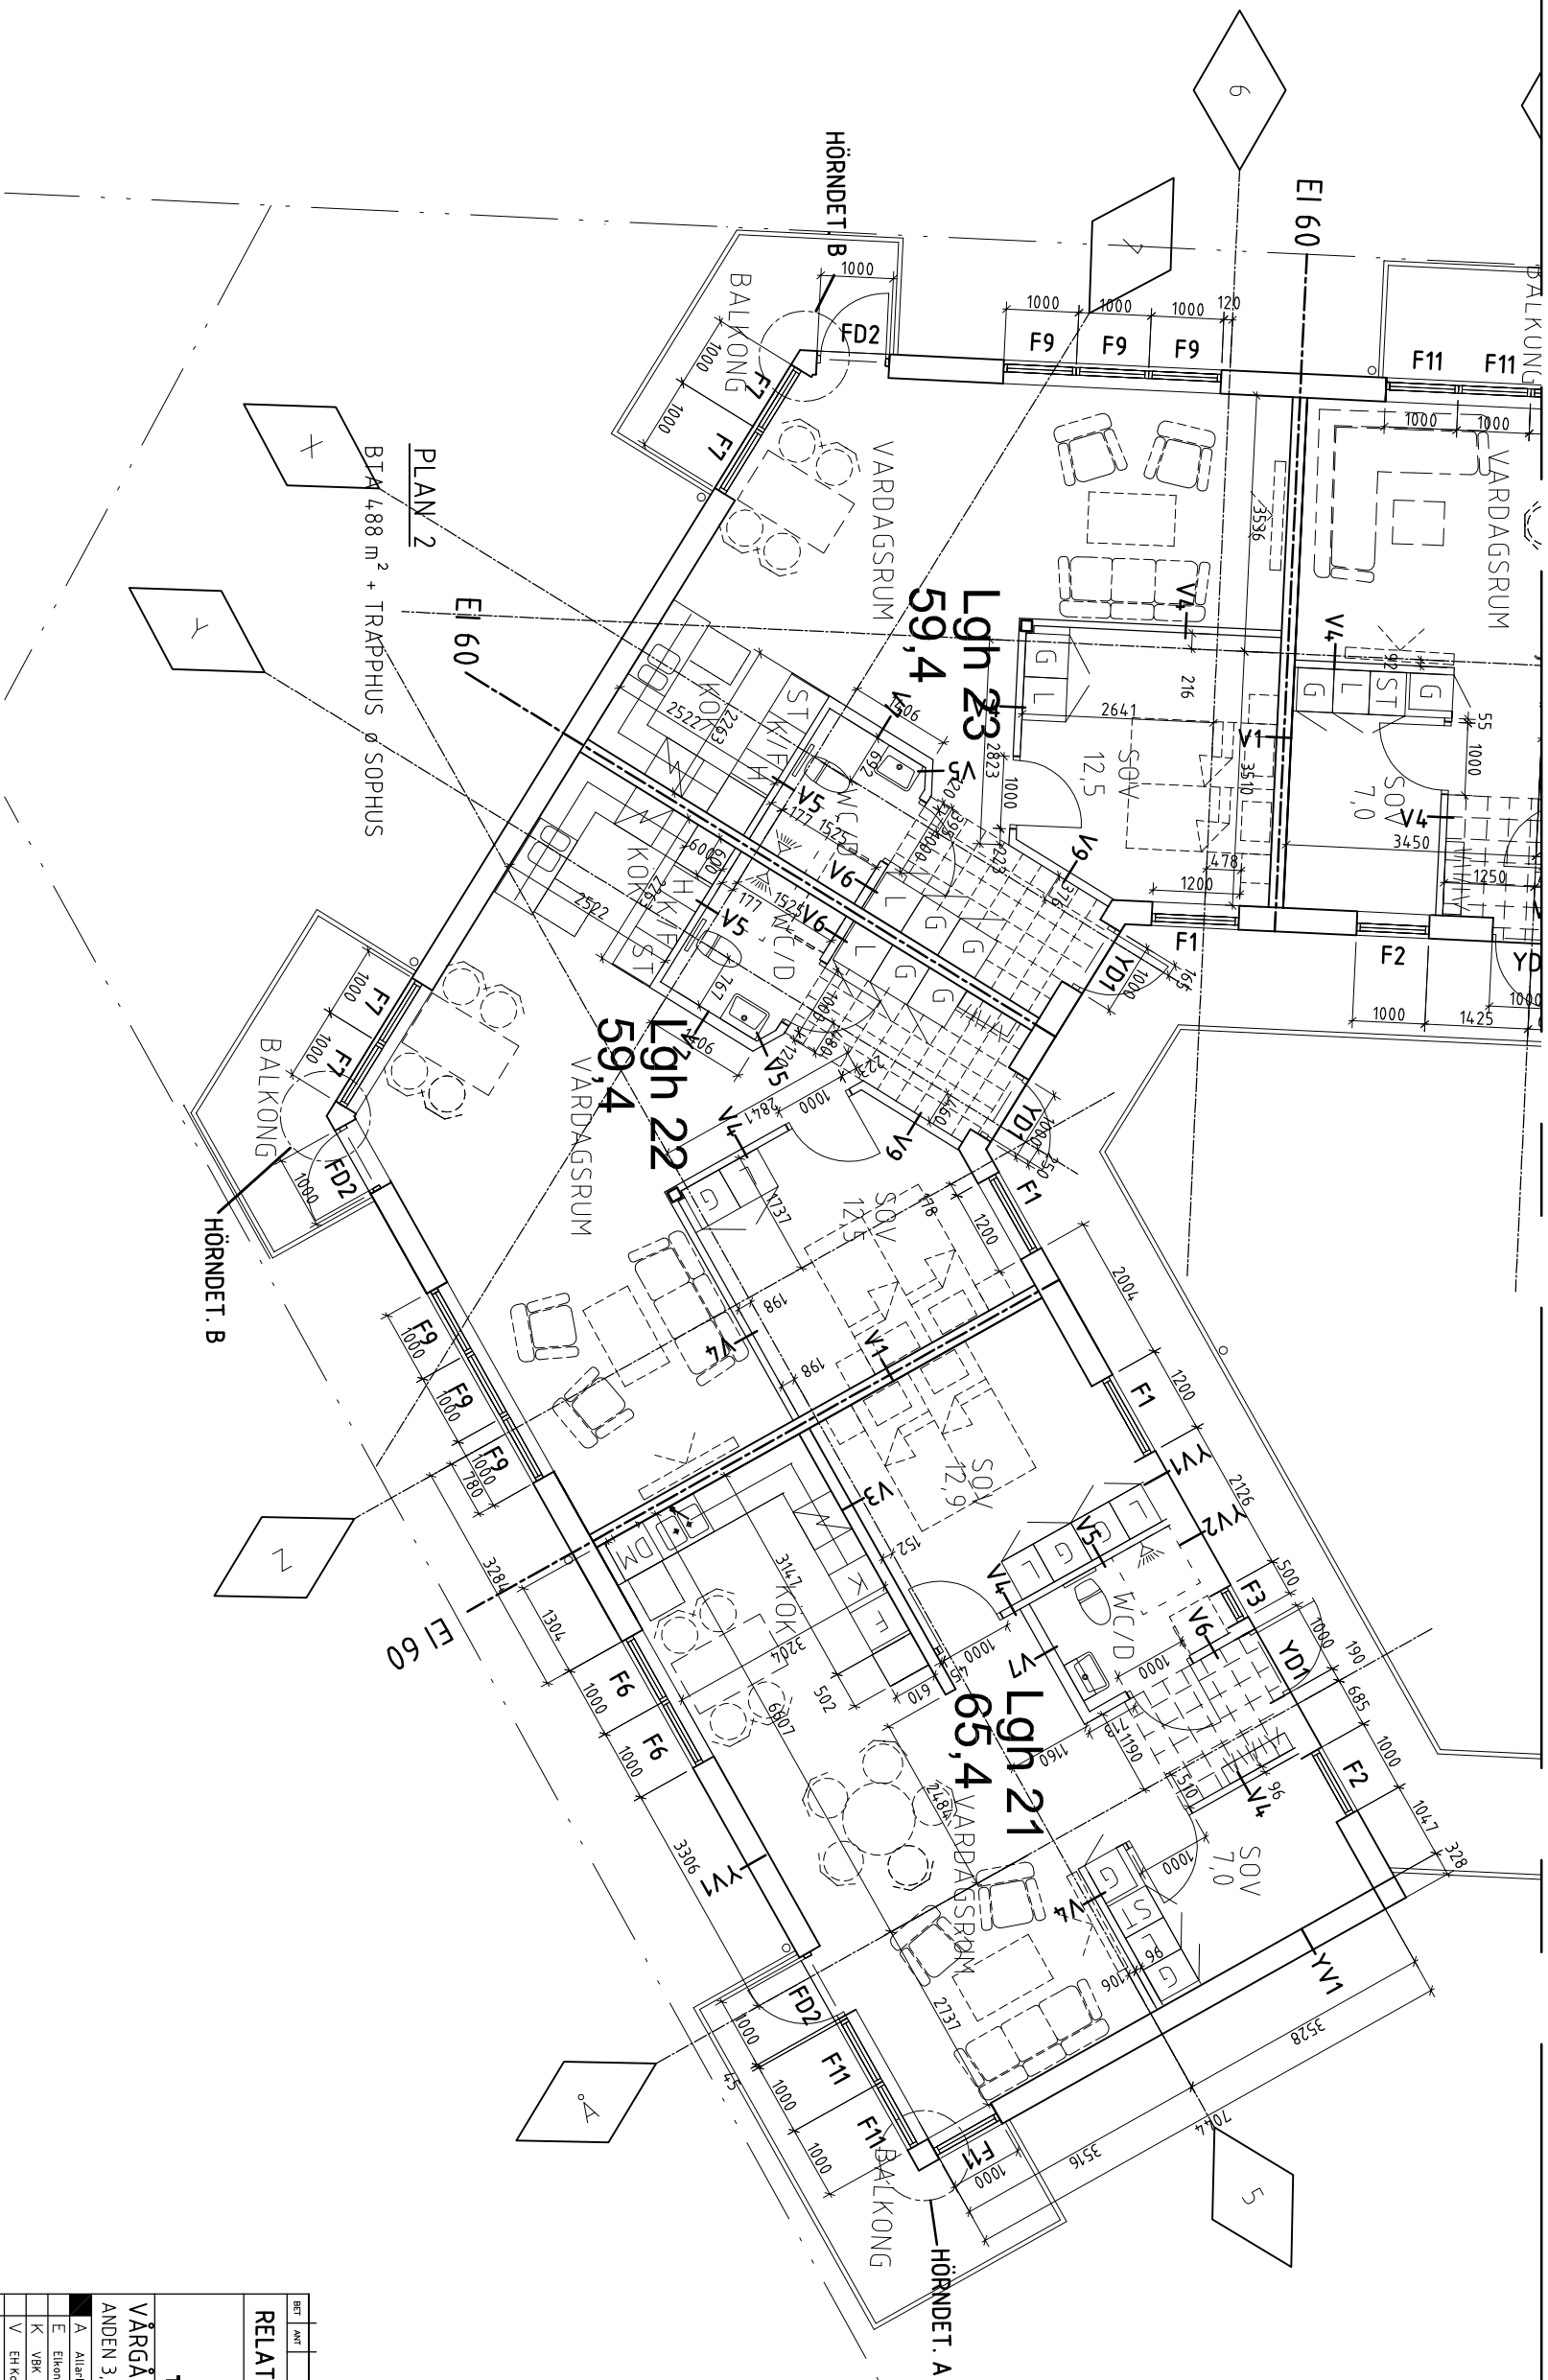

Skala 1:50 (A1), 1:100 (A3)
0 m 5 m

BET	ANT	ANVÄNDNING ANSEER	DATUM	SKALA
RELATIONSHANDLING 20140915				
TOMMY BYGGARE				
VÅRGÅRDABOSTÄDER AB				
ANDEN 3, VÅRGÅRDA				
A	Allark		Tel 0733-82 00 50	
E	Ekonomi L.G.K		Tel 031-709 25 00	
K	VBK		Tel 031-703 35 00	
V	EH Konsult		Tel 0733-74 10 44	
UPPDRAG NR	RITAD AV			
13.6.001	A.L.L.			
DATUM	ANVÄNDNING			
20131001	ANNA-LENA LERANDER			
NYBYGGNAD AV FLERFAMILJSHUS				
PLAN2 DEL 1 MÅTTSATT RITNING				
SKALA 1:50 (A1)	NUMMER			BET
1:100 (A3)	A4.0.1-201			