


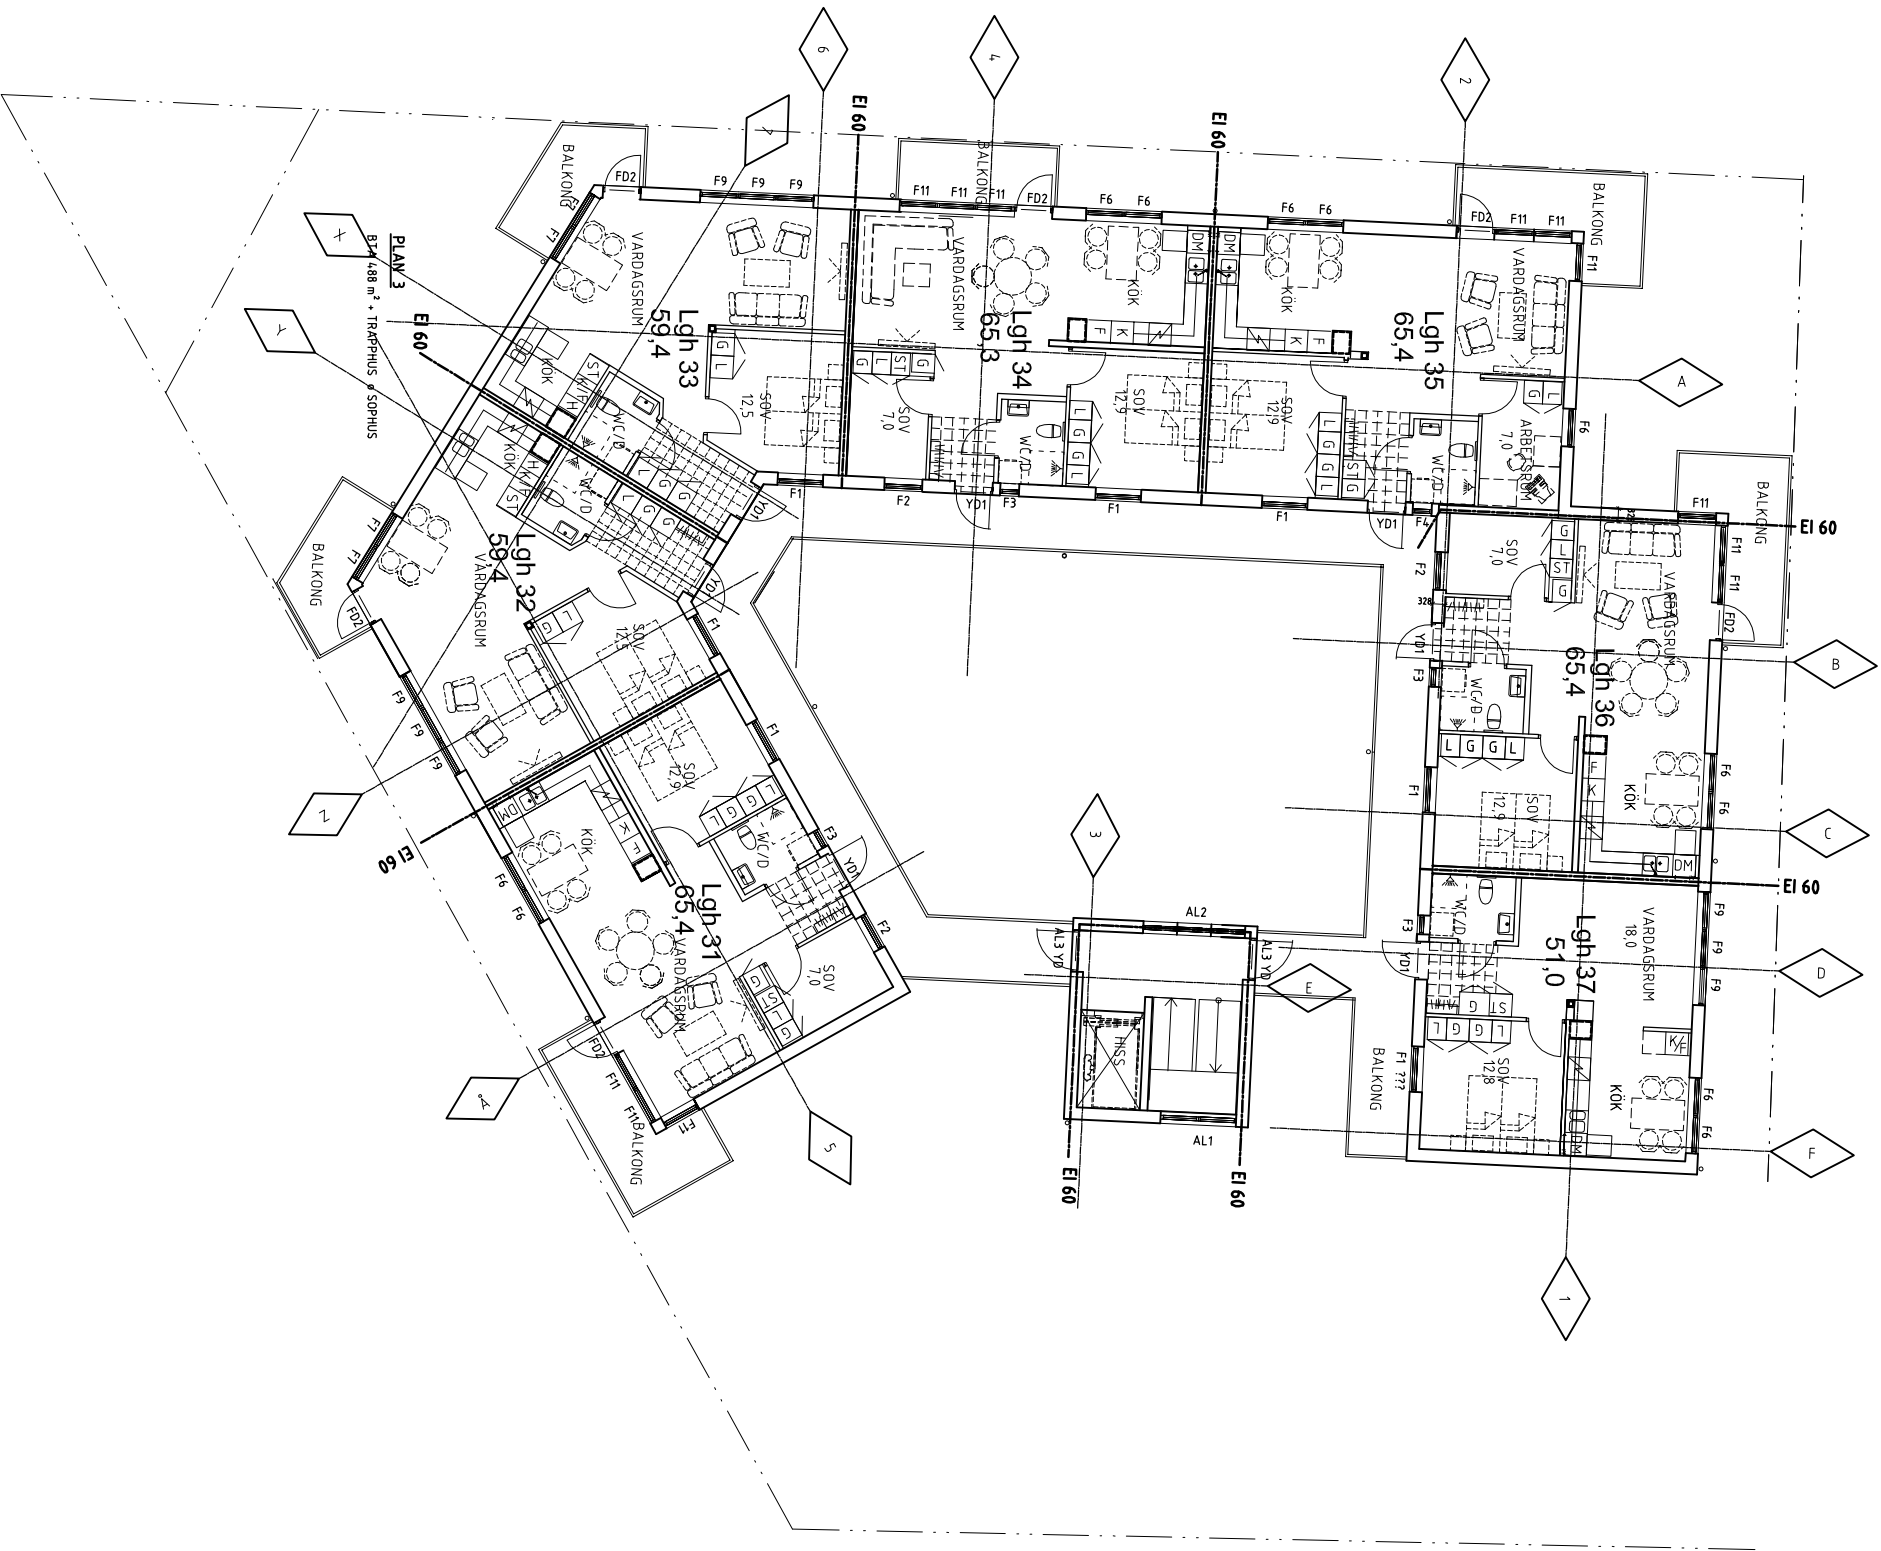

BET	ANT	ANORDNINGEN	ANSEER	DATUM	SKEN
RELATIONSHANDLING 20140915					
TOMMY BYGGARE					
VÅRGÅRDABOSTÄDER AB					
ANDEN 3, VÅRGÅRDA					
A	Allt	Tid 07:35-82 00 50			
E	Ekonomi	L G K	Tid 03:-709 25 00		
K	VBK		Tid 03:-703 35 00		
V	EH konsult		Tid 07:35-74 10 44		
UPPDRAG NR	13 6 001	RITAD AV	HAND. BYGGARE		
DATUM	20130625	ANVÄND	A-L.L.		
ANNA-LENA LERANDER					
NYBYGGNAD AV FLERFAMILJSHUS					
PLAN 3					
SKALA	1:100 (A1)	NUMMER	1 BET		
	1200 (A3)	A4.0-1-300			