


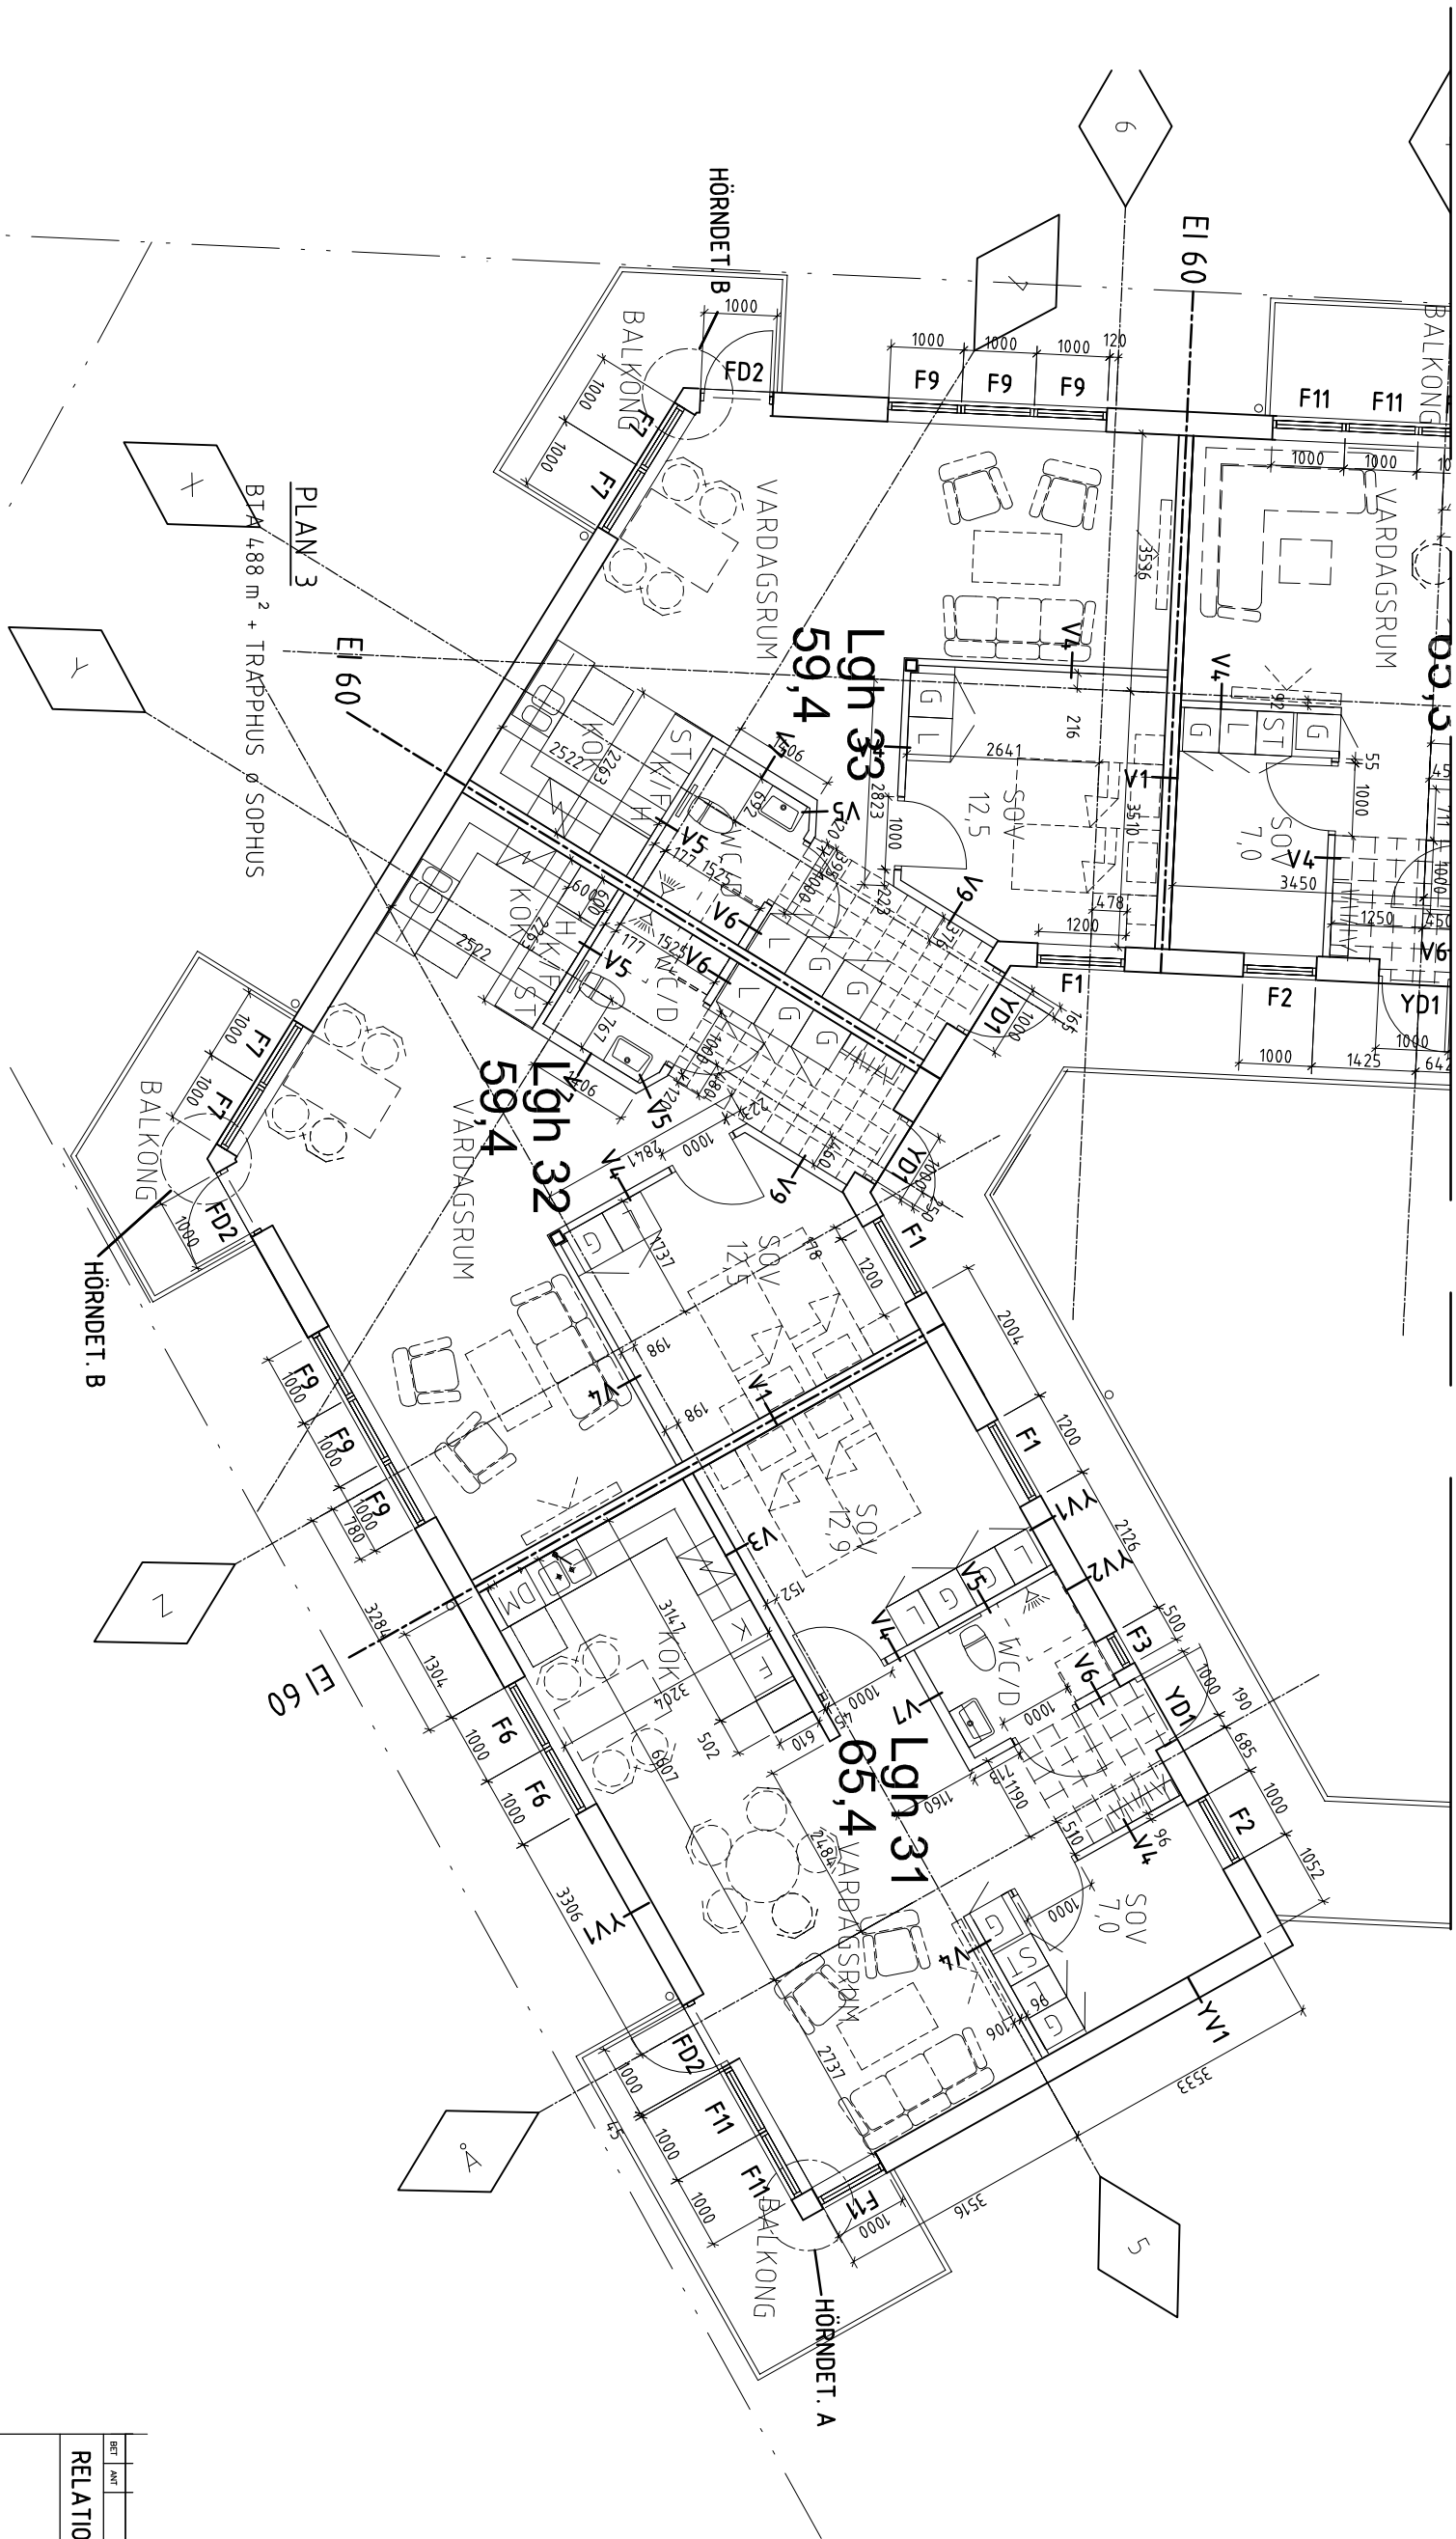

PLAN 3
BIA 4,88 m² + TRÄPPHUS Ø SOPHUS

HÖRNET. B

HÖRNET. A

Skala 1:50 (A1), 1:100 (A3)



BET	ANT	ANMÄRKNINGEN ANSÖR	DATUM	SKEN
RELATIONSHANDLING 20140915				
TOMMY BYGGARE				
VÅRGÅRDABOSTÄDER AB				
ANDEN 3, VÅRGÅRDA				
A	Allarb.	Tel 0733-82 00 50		
E	Ekonombilt L.G.K.	Tel 031-709 25 00		
K	VBK	Tel 031-703 35 00		
V	EH Konsult	Tel 0733-74 10 44		
UPPDRAG NR	13.5.001	RITAD AV	A-L.L.	HAND. BYGGARE
DATABAS	ANVÄND	ANVÄND	A-L.L.	
20131001		ANNA-LENA LERANDER		
NYBYGGNAD AV FLERFAMILJSHUS				
PLAN 3 DEL 1 MÅTTSATT RITNING				
SKALA 1:50 (A1)	NUMMER			1 BET
1:100 (A3)	A4.0.1-301			