


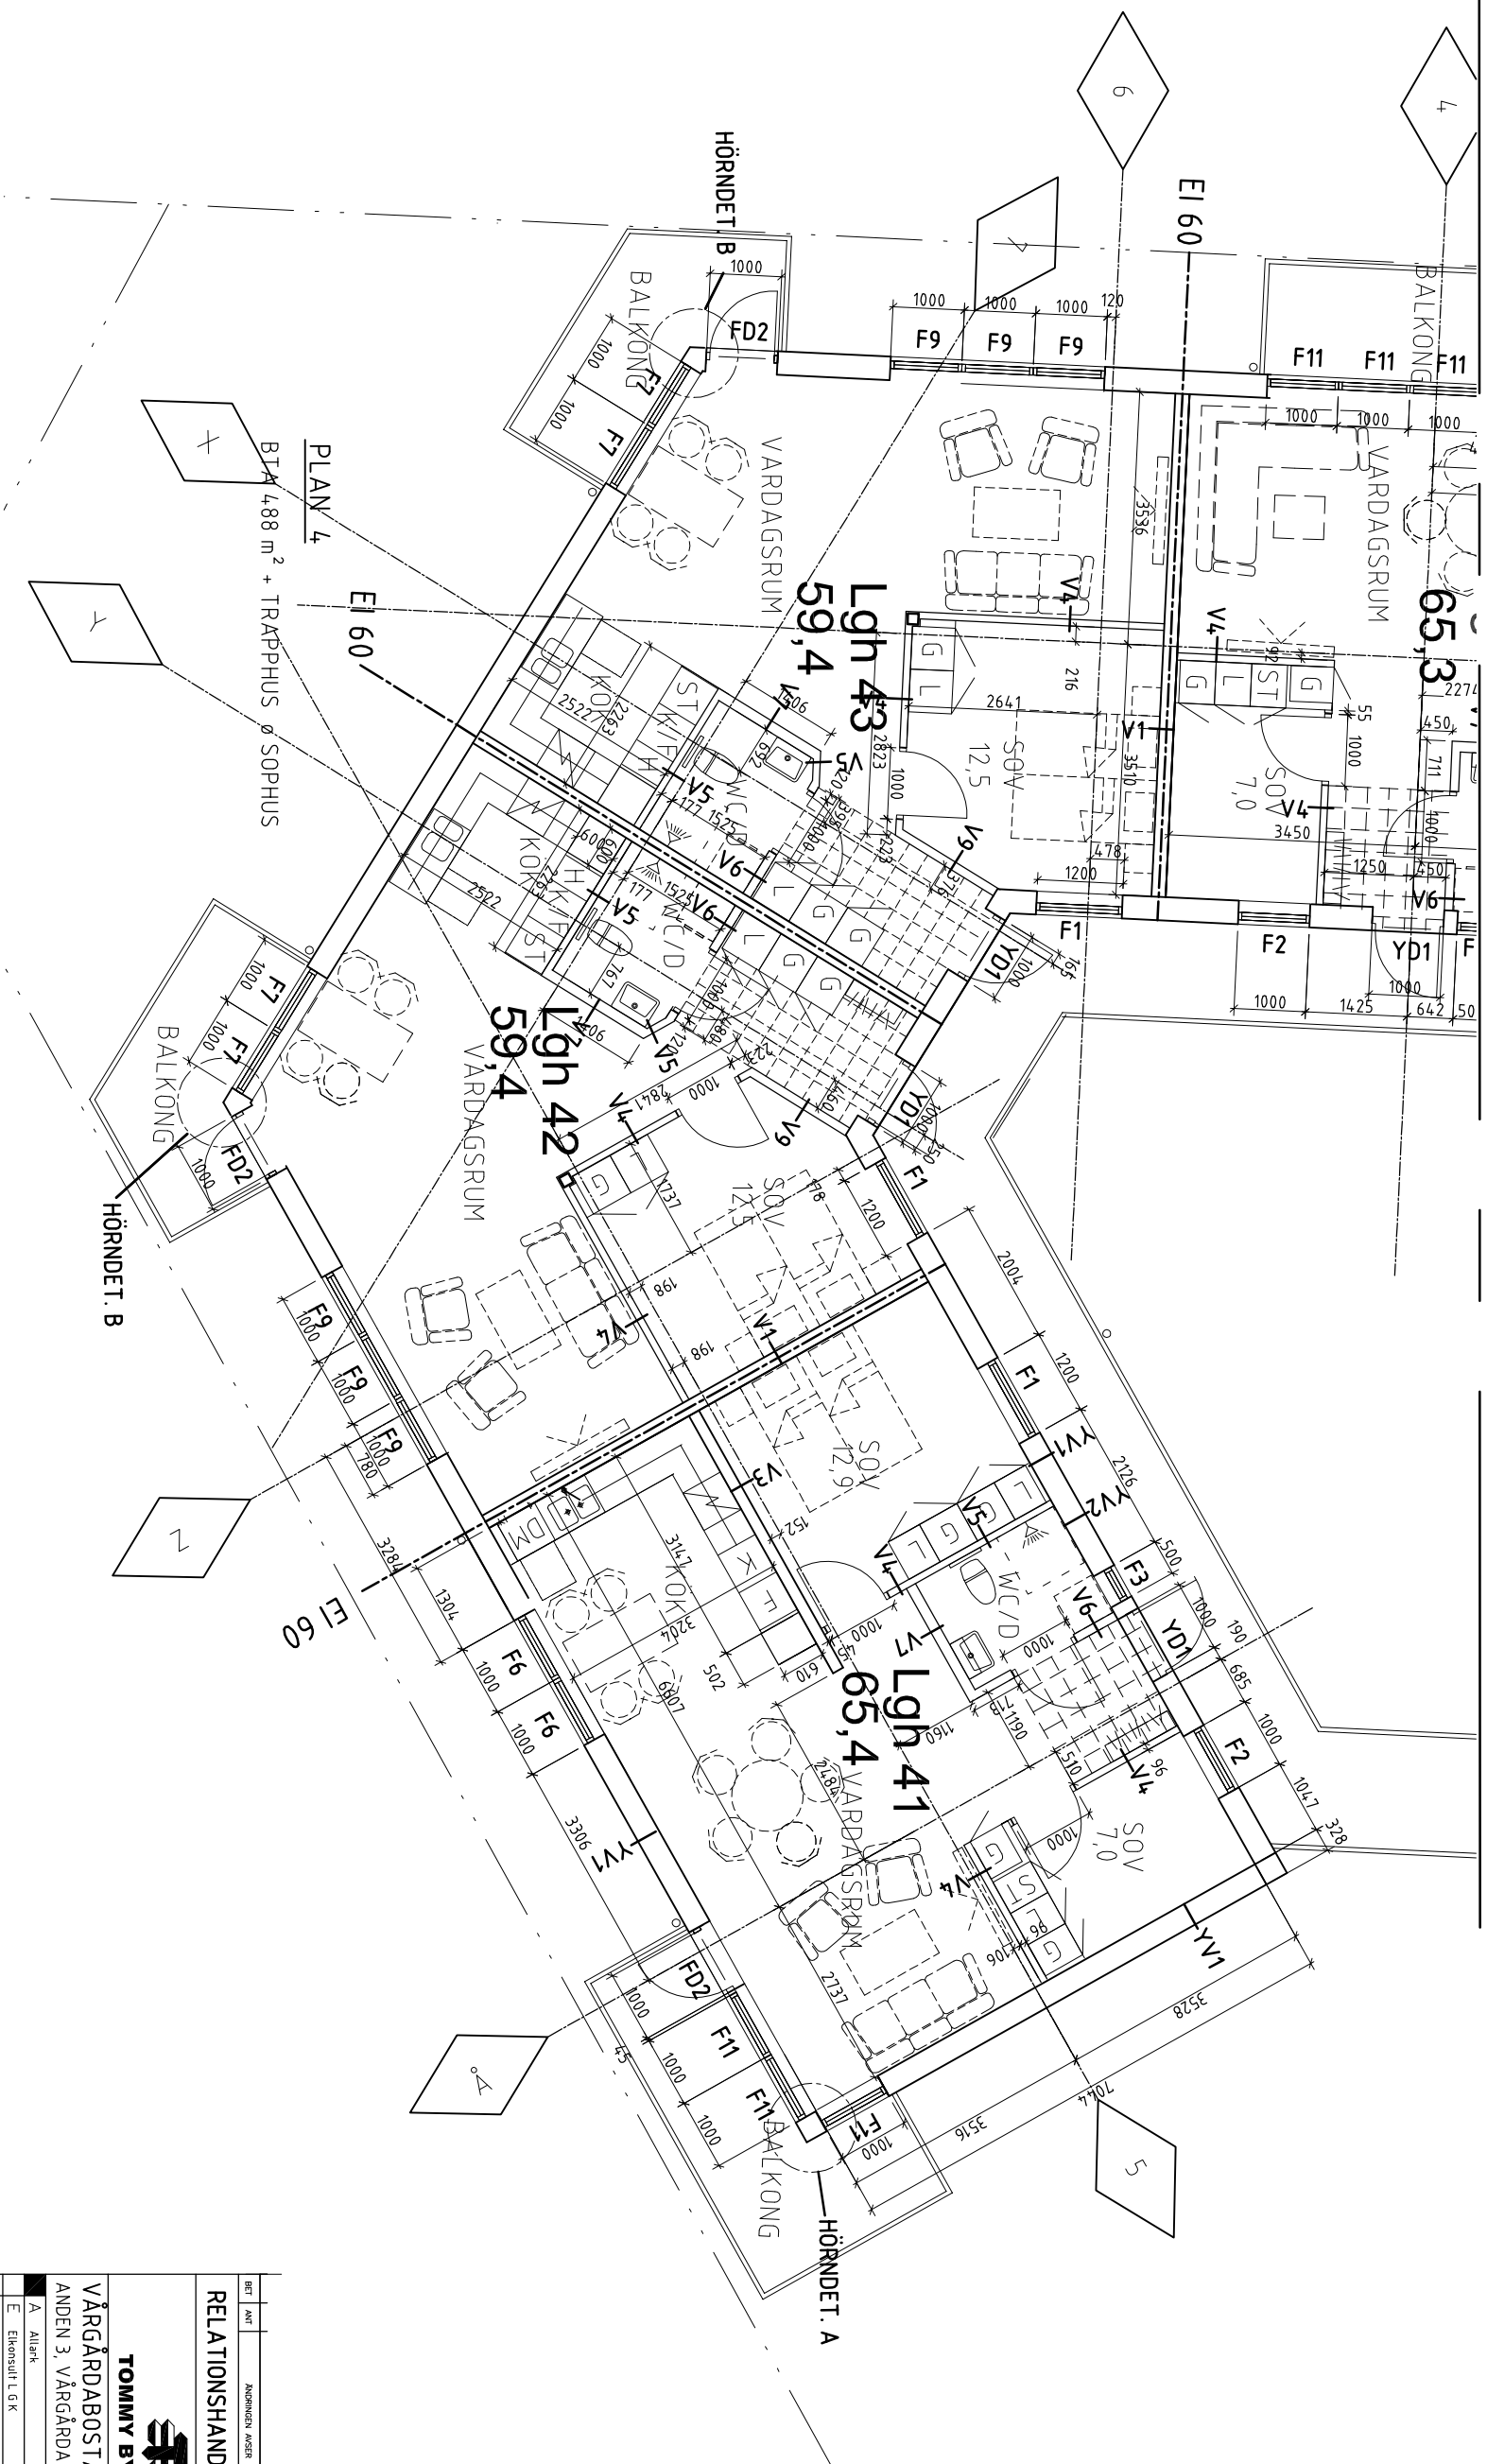

PLAN 4
BTA 488 m² + TRÄPPHUS & SOPHUS

Skala 1:50 (A1), 1:100 (A3)
0 m 5 m

BET	ANT	ANVÄNDNING	ANSEEN	DATUM	SKEN
RELATIONSHANDLING 20140915					
TOMMY BYGGARE					
VÅRGÅRDABOSTÄDER AB					
ANDEN 3, VÅRGÅRDA					
A	Allark	Td 0733-82 00 50			
E	Ekonstut L G K	Td 031-709 25 00			
K	VBR	Td 031-703 35 00			
V	EH konsult	Td 0733-74 10 44			
UPPDRAG NR	13 5 001	RITID AV	A.L.L.	HANDLIGGÅRE	A.L.L.
DATUM	20131001	ANSVING	ANNA-LENA LERANDER		
NYBYGGNAD AV FLERFAMILJSHUS					
PLAN 4 DEL 1 MÅTTSATT RITNING					
SKALA 1:50 (A1)	NUMMER		BET		
1:100 (A3)	A4.0.1-4.01				