


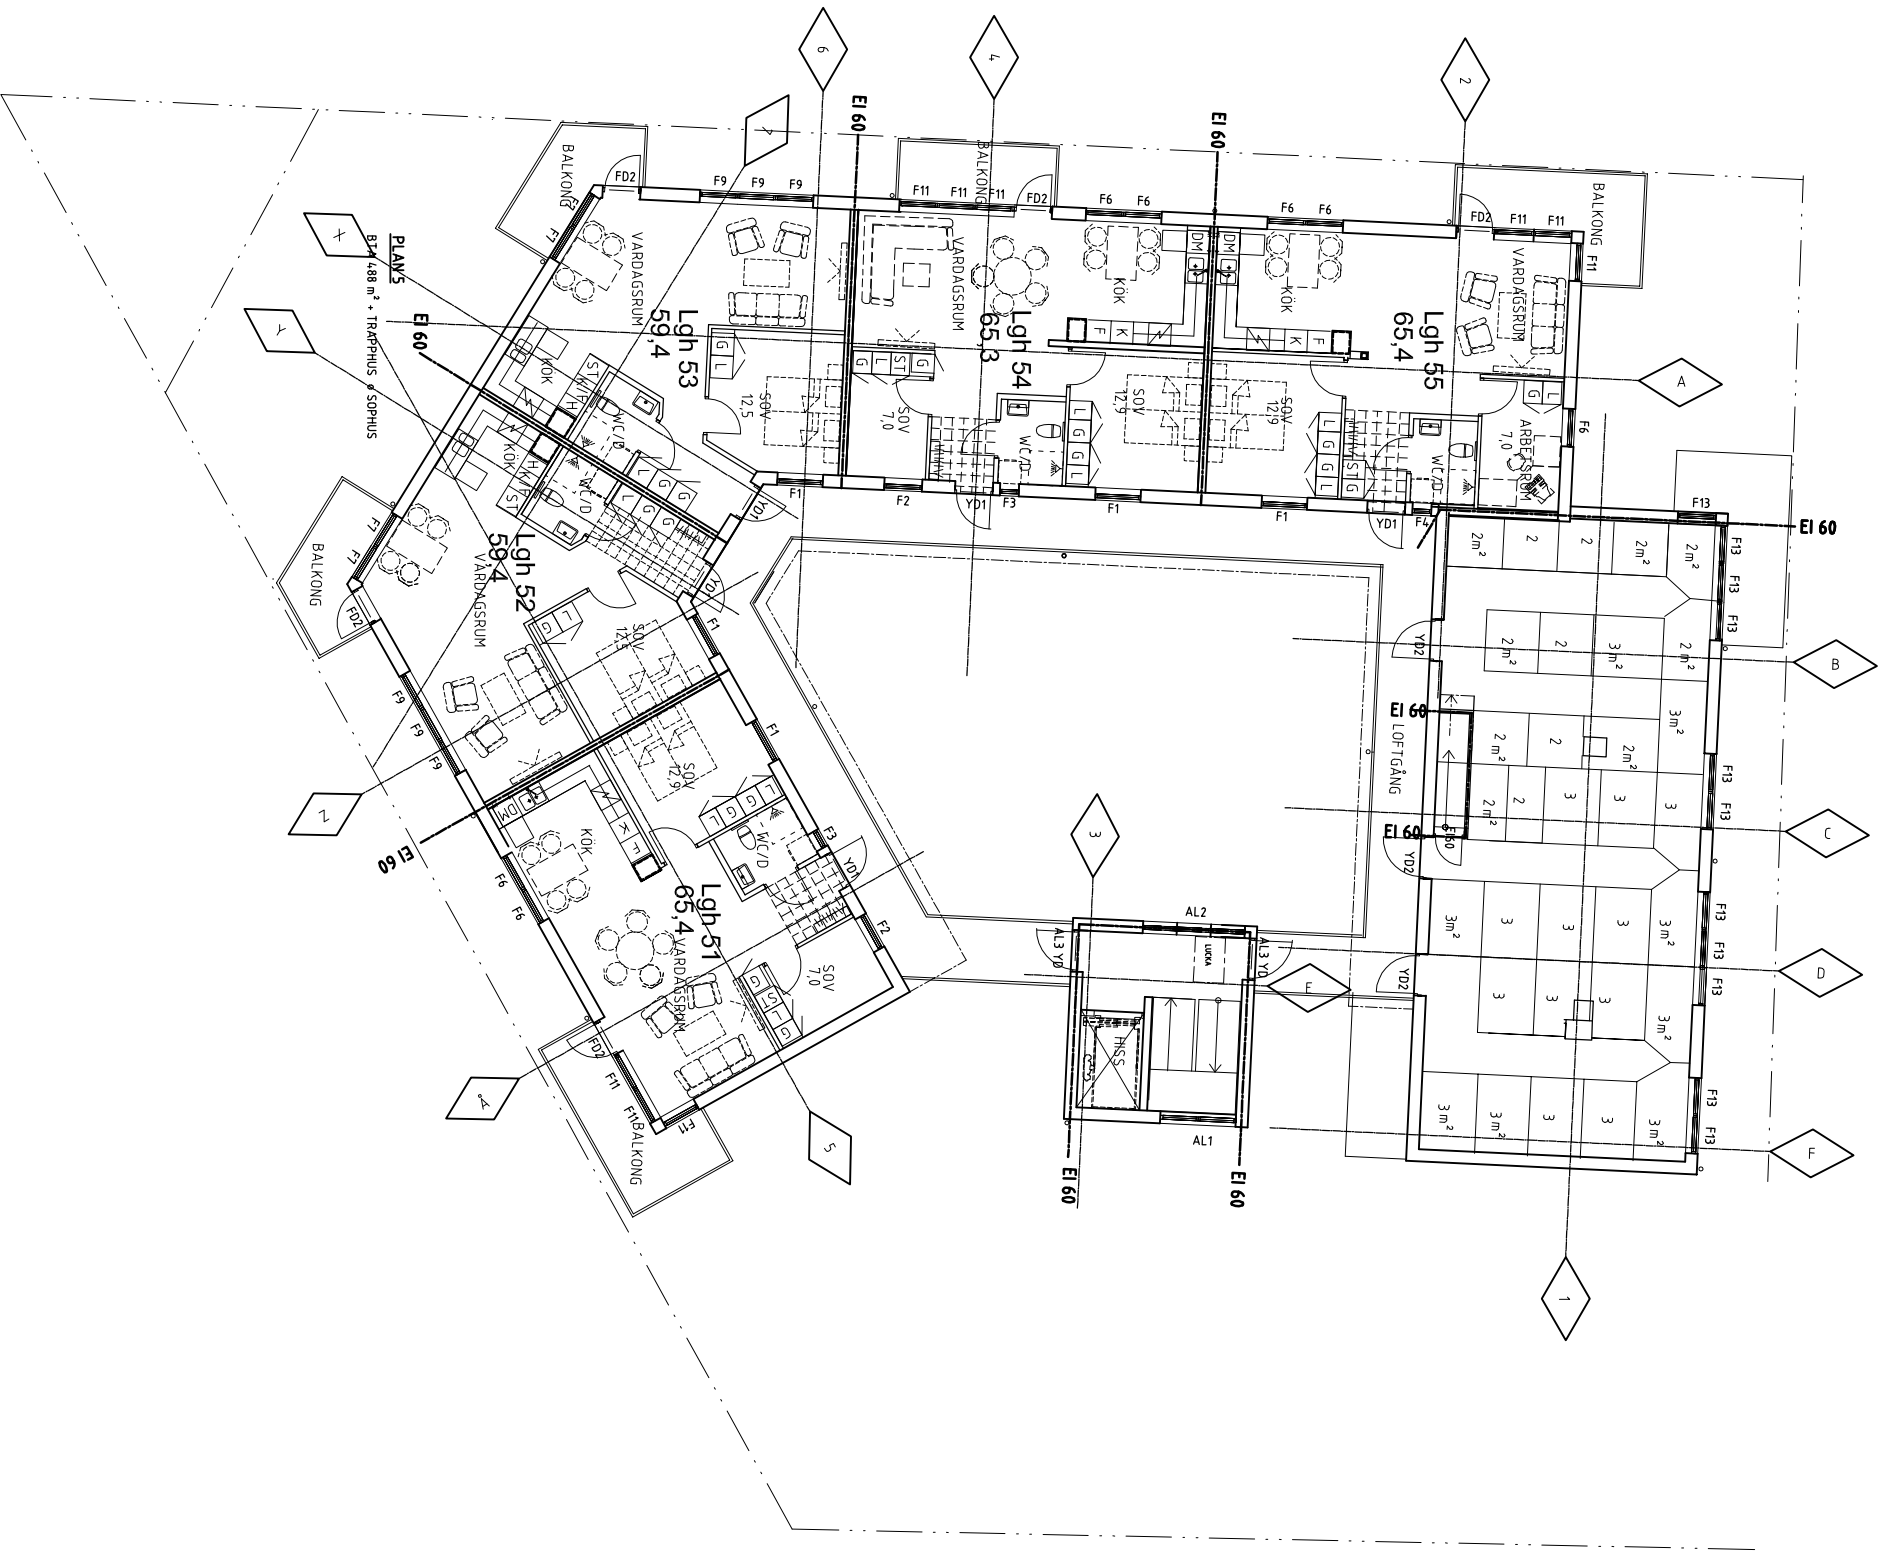

BET	AVT	ANORDNINGEN	ANSÖKAN	DATUM	SIGEN
RELATIONSHANDLING 20140915					
TOMMY BYGGARE					
VÅRGÅRDABOSTÄDER AB					
ANDEN 3, VÅRGÅRDA					
A	Allt	Tid 07:35-82 00 50			
E	Ekonomi t. g. k	Tid 03:01-709 25 00			
K	VBR	Tid 03:01-703 35 00			
V	Eh konsult	Tid 07:35-74 10 44			
UPPDRAG NR	13 6 001	BEFÖR AV	HANDLÄGGARE		
DATUM	20130625	ANSÖKAN	ANNA-LENA LERANDER		
NYBYGGNAD AV FLERFAMILJSHUS					
PLAN 5					
SKALA	1:100 (A1)	NUMMER	BET		
	1200 (A3)	A4.0.1-500			