

K A R T A

över tolv områden av fastigheten

G R O V S T A 8⁵

i Länna socken, Roslags-Länna kommun

av Stockholms län;

upprättad år 1965 av

Olof Dahlqvist

Olof Dahlqvist

distriktslantmätare

§ 6.35. År 1965 den 12 augusti

blev den i enlighet med denna karta verkställda avstyckningsförrättning fastställd av överlantmätaren i Stockholms län; betygar:

utan avg.

På ämbetets vägnar:

Kenneth Lindberg

Från Grovsta 8⁵ avstyckas följande områden:


Eal avrösningsjord	0,2144 ha	8 ⁹⁹
Eam avrösningsjord	0,2018 ha	8 ¹⁰⁰
Ean avrösningsjord	0,2231 ha	8 ¹⁰¹
Eao avrösningsjord	0,1884 ha	8 ¹⁰²
Eap avrösningsjord	0,2393 ha	8 ¹⁰³
Eaq avrösningsjord	0,2881 ha	8 ¹⁰⁴
Ear avrösningsjord	0,2050 ha	8 ¹⁰⁵
Eas avrösningsjord	0,2584 ha	8 ¹⁰⁶
Eat avrösningsjord	0,2242 ha	8 ¹⁰⁷
Eau avrösningsjord	0,4081 ha	8 ¹⁰⁸
Eav avrösningsjord	0,3621 ha	8 ¹⁰⁹
Eax avrösningsjord	0,2155 ha	8 ¹¹⁰

Totalsumma: 3,0284 ha

Koordinatförteckning.

Gränspunkter

Pkt.nr.	x	y
101 rm	10466,92	10069,36
136 rm	10607,66	10368,46
137 rs	10611,71	10363,10
148 rm	10550,66	10370,88
149 rm	10588,12	10366,13
150 rm	10609,06	10349,40
151 rm	10601,65	10345,89
152 rm	10601,90	10337,16
153 rm	10607,60	10324,41
154 rm	10637,14	10292,71
155 rm	10672,46	10338,13
156 rm	10547,53	10357,45
157 rm	10588,21	10352,16
158 rm	10591,44	10348,74
159 rm	10592,44	10332,21
160 rm	10599,08	10317,09
161 rm	10605,54	10310,39
162 rm	10627,16	10288,35
163 rm	10628,36	10275,26
164 rm	10624,68	10265,92
165 rm	10604,00	10213,73
166 rb	10593,24	10186,98
167 rm	10568,72	10164,74
168 rm	10562,64	10159,14
169 rm	10551,07	10130,67
170 rm	10500,12	10140,23
171 rm	10509,32	10183,63
172 rm	10522,24	10242,27
173 rm	10529,86	10276,47
174 rm	10538,35	10315,36
175 rm	10559,27	10229,94
176 rb	10546,28	10281,53
177 rm	10637,62	10271,56
178 rm	10662,73	10270,18
179 rm	10687,78	10246,45
180 rm	10678,76	10223,73
181 rm	10662,72	10182,79
182 rm	10647,37	10146,60
183 rm	10598,93	10158,77
184 rm	10597,72	10165,10
185 rm	10618,71	10192,28
186 rm	10623,60	10236,62
187 rm	10634,43	10115,47
188 rm	10578,89	10127,56
189 rm	10563,51	10090,56
190 rm	10630,77	10078,29
191 rm	10626,91	10039,02
192 rm	10548,62	10054,18

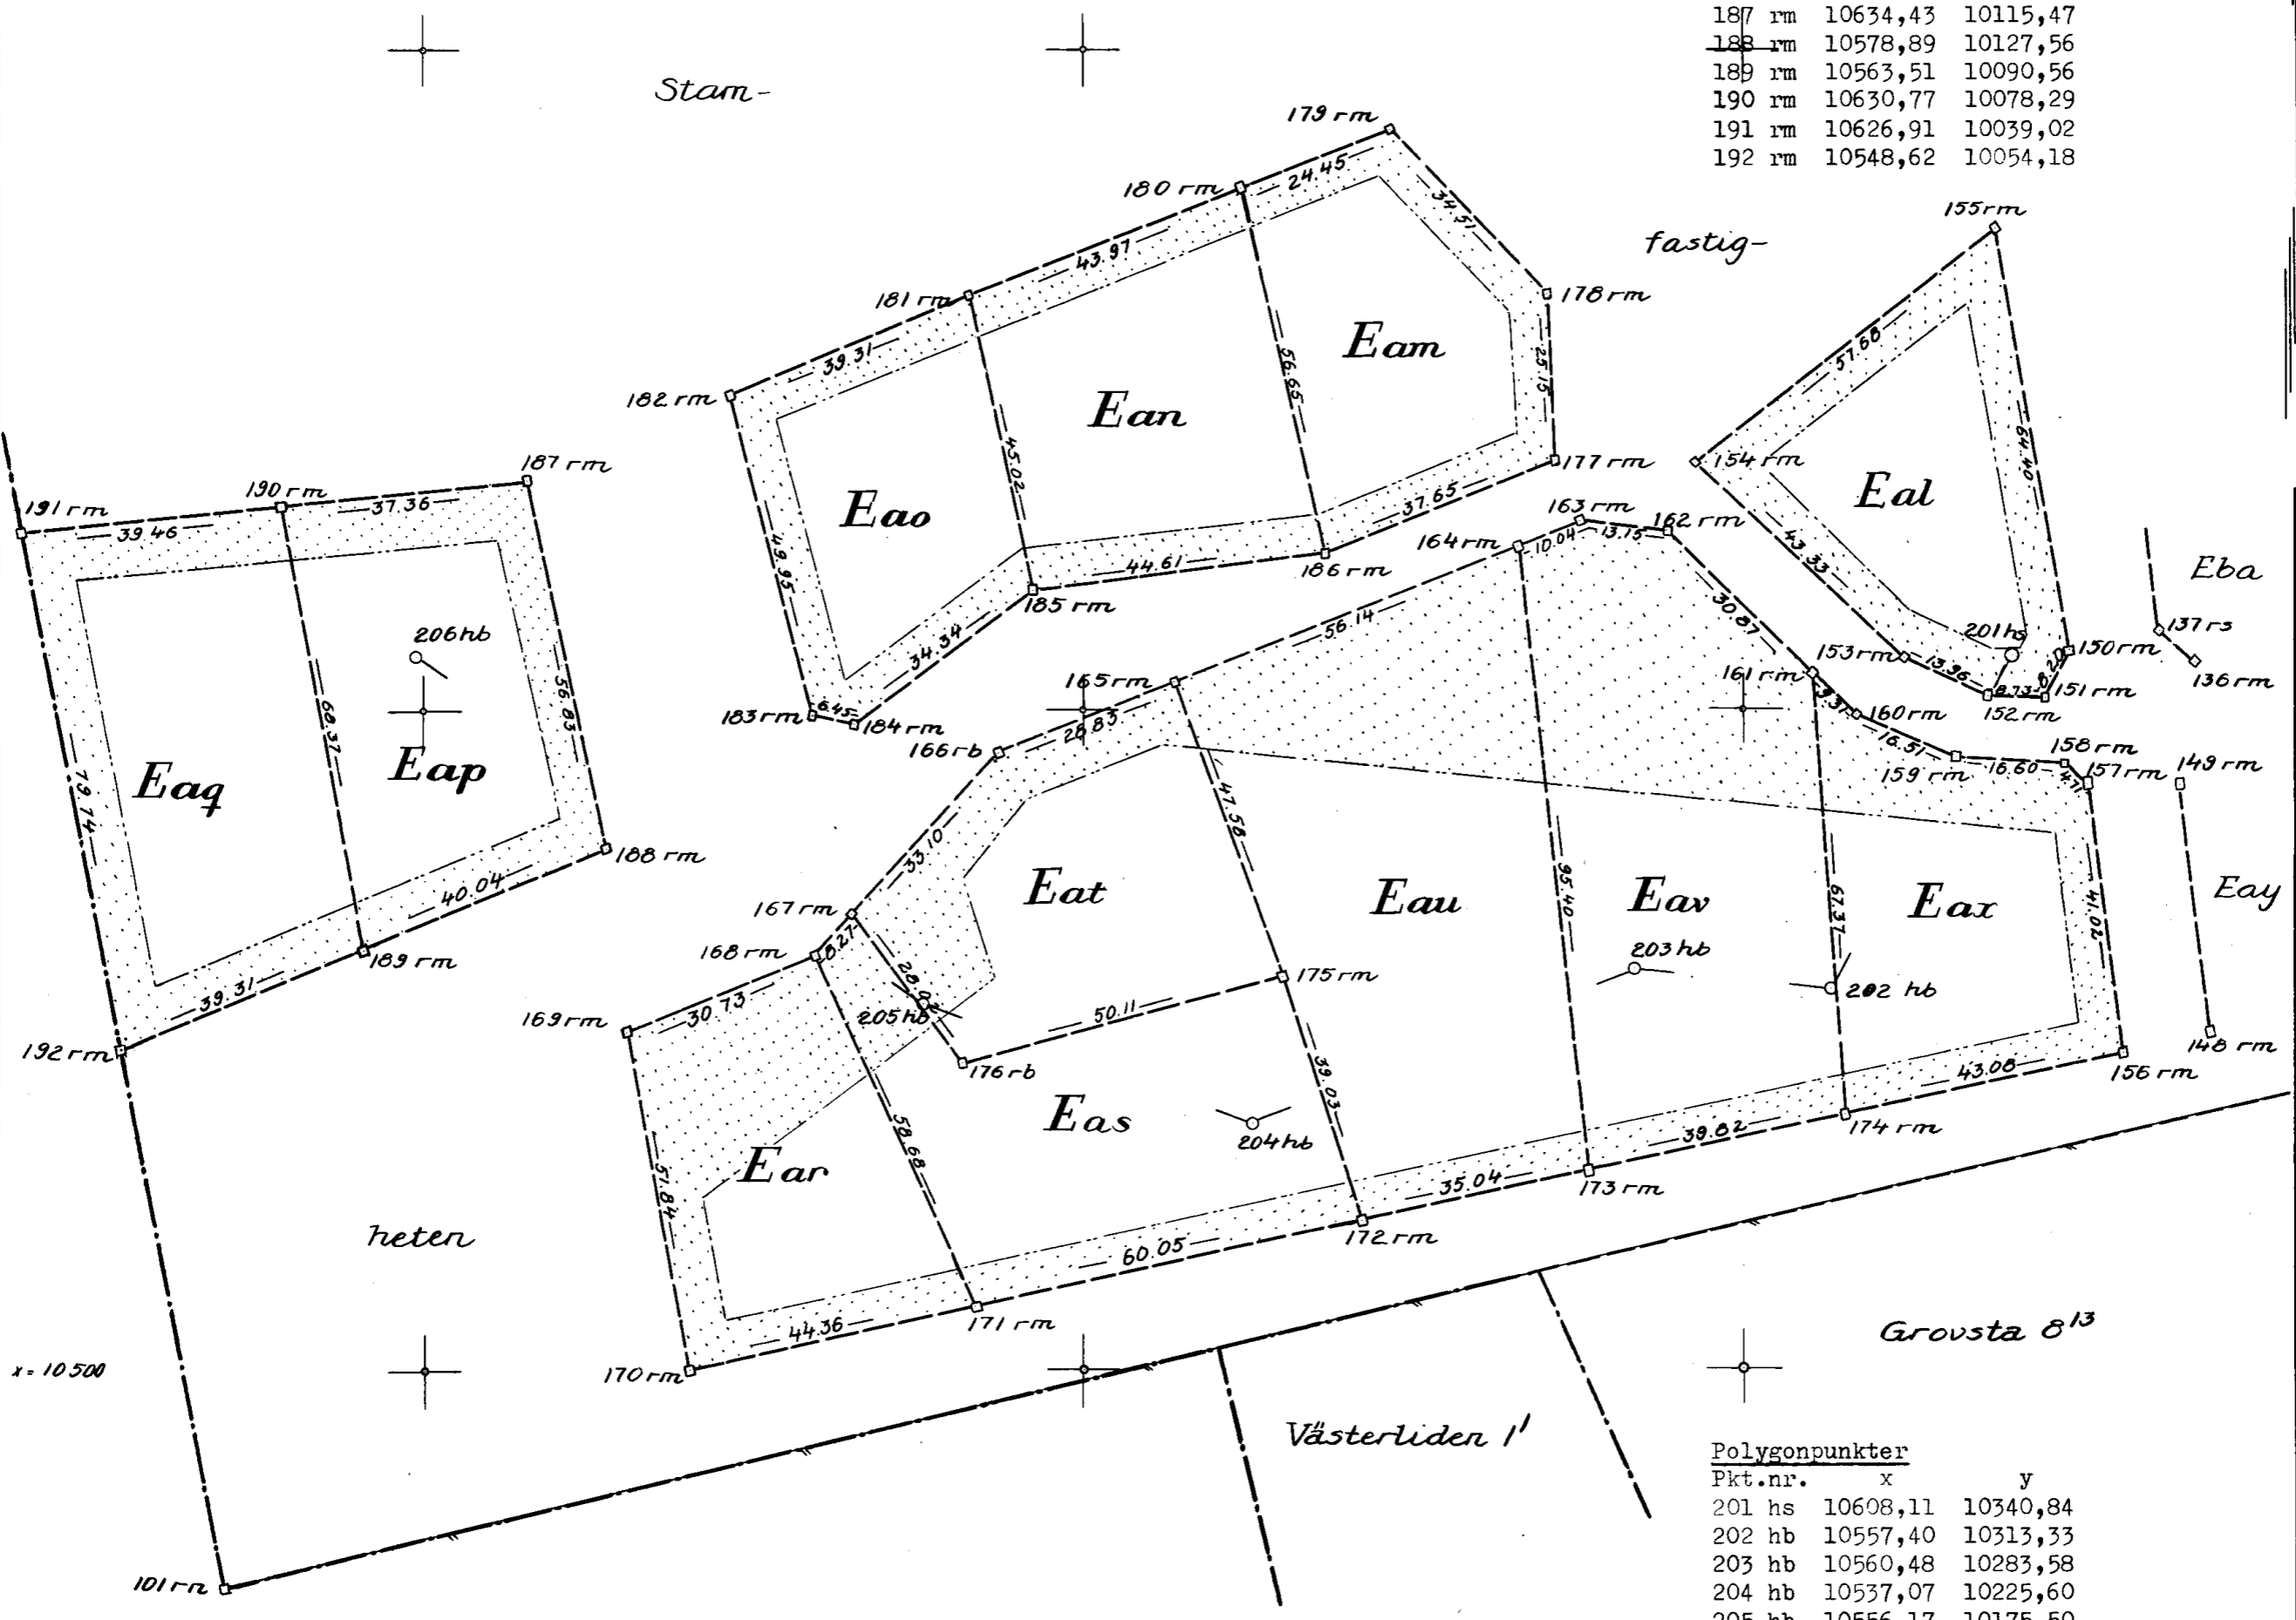

Polygonpunkter

Pkt.nr.	x	y
201 hs	10608,11	10340,84
202 hb	10557,40	10313,33
203 hb	10560,48	10283,58
204 hb	10537,07	10225,60
205 hb	10556,17	10175,50
206 hb	10608,00	10101,52

Samtliga gränser äro nyttillkomna utom gränserna mot Tranvik I¹, Västerliden I¹ och Grovsta 8¹³.

Skala 1:1000

10 5 0 10 20 30 40 50 60 70 80 90 100 m